


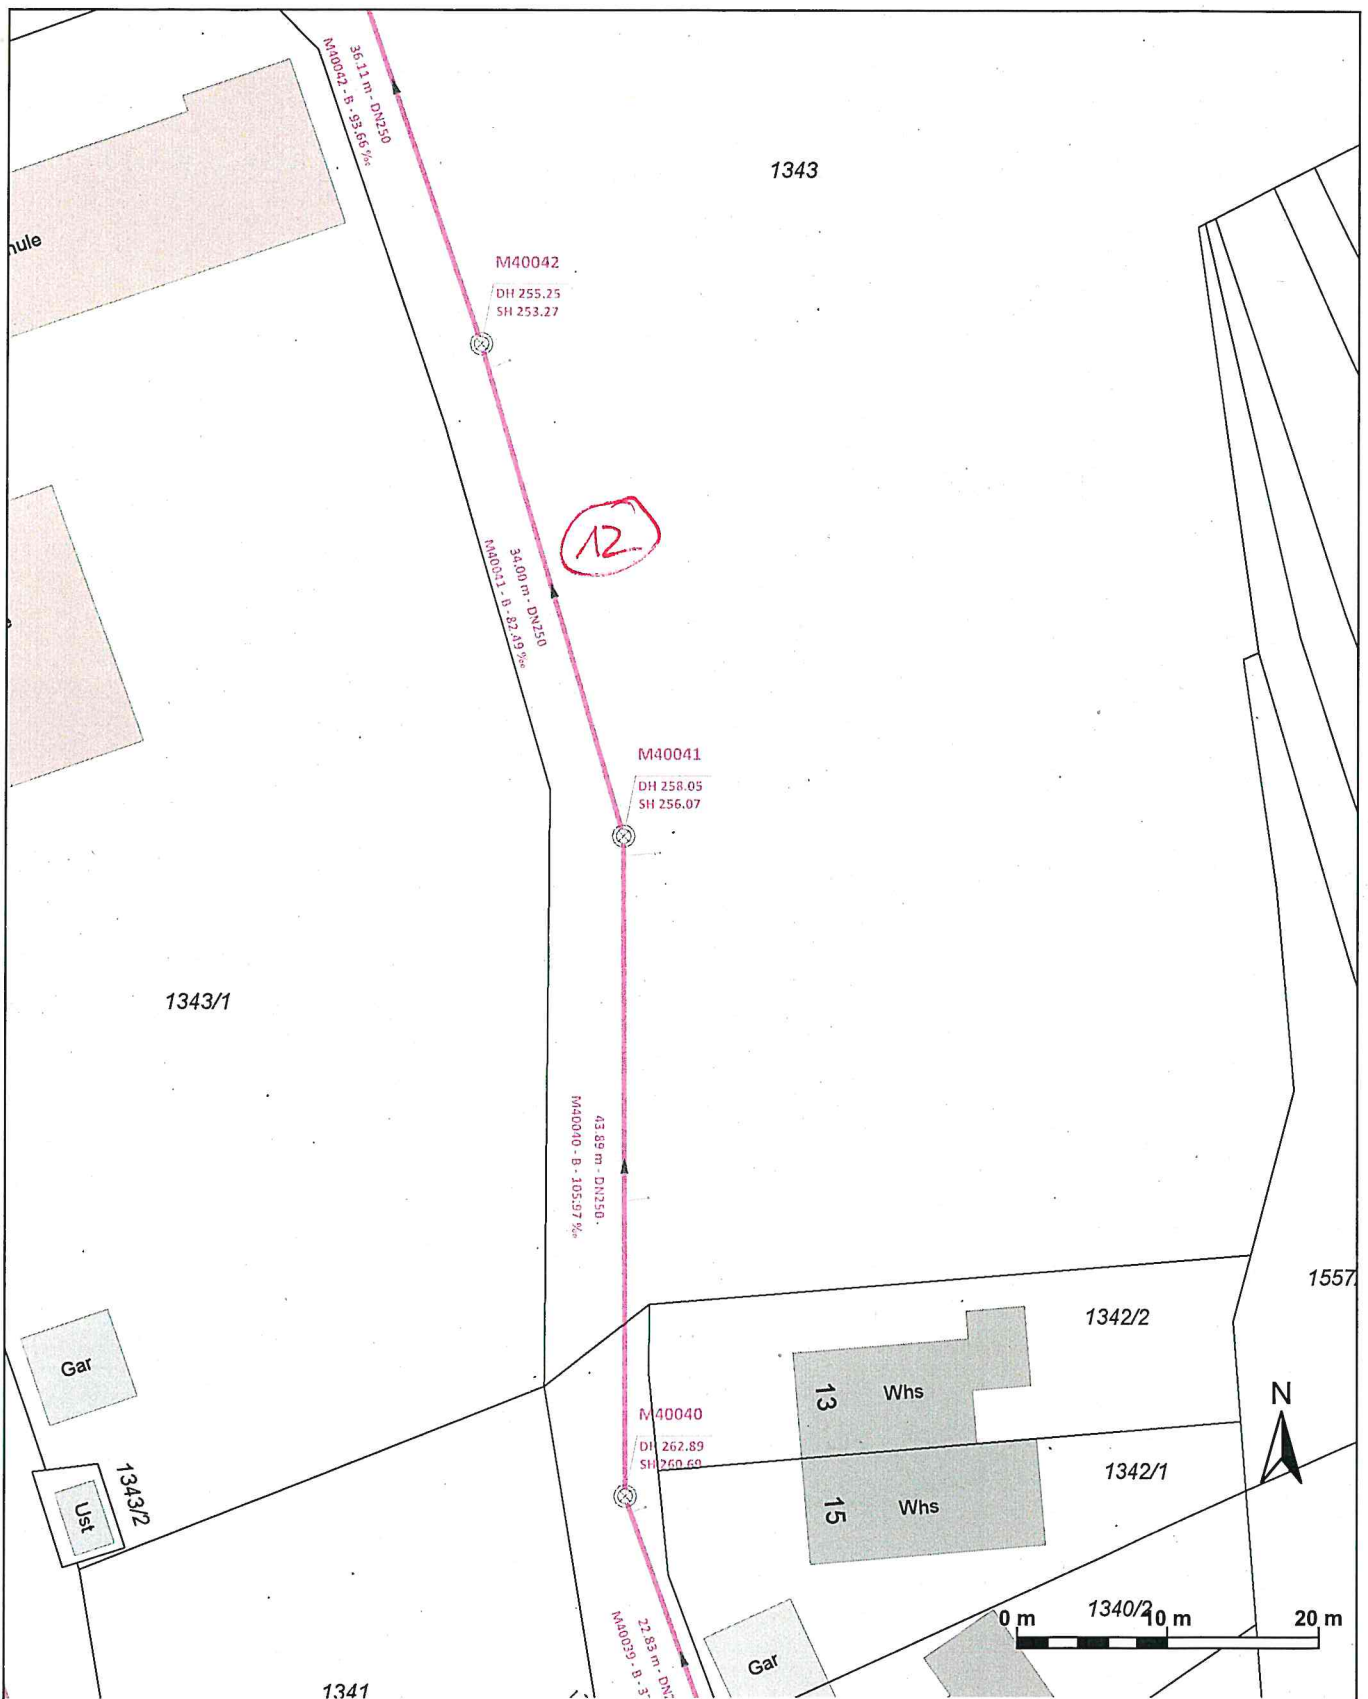

Auszug aus dem Kanalbestandsplan


Sämtliche Planeinträge und Maßangaben sind vor Ort vom Bauleiter verantwortlich zu prüfen.

SENDERSTADT
MÜHLACKER

Maßstab 1 : 500
Bearbeiter/in: Rainer Schellinger
Datum: 21.08.2026

EIGENBETRIEB STADTENTWÄSSERUNG

Kelterplatz 7 - 75417 Mühlacker - stadtentwaesserung@stadt-muehlacker.de

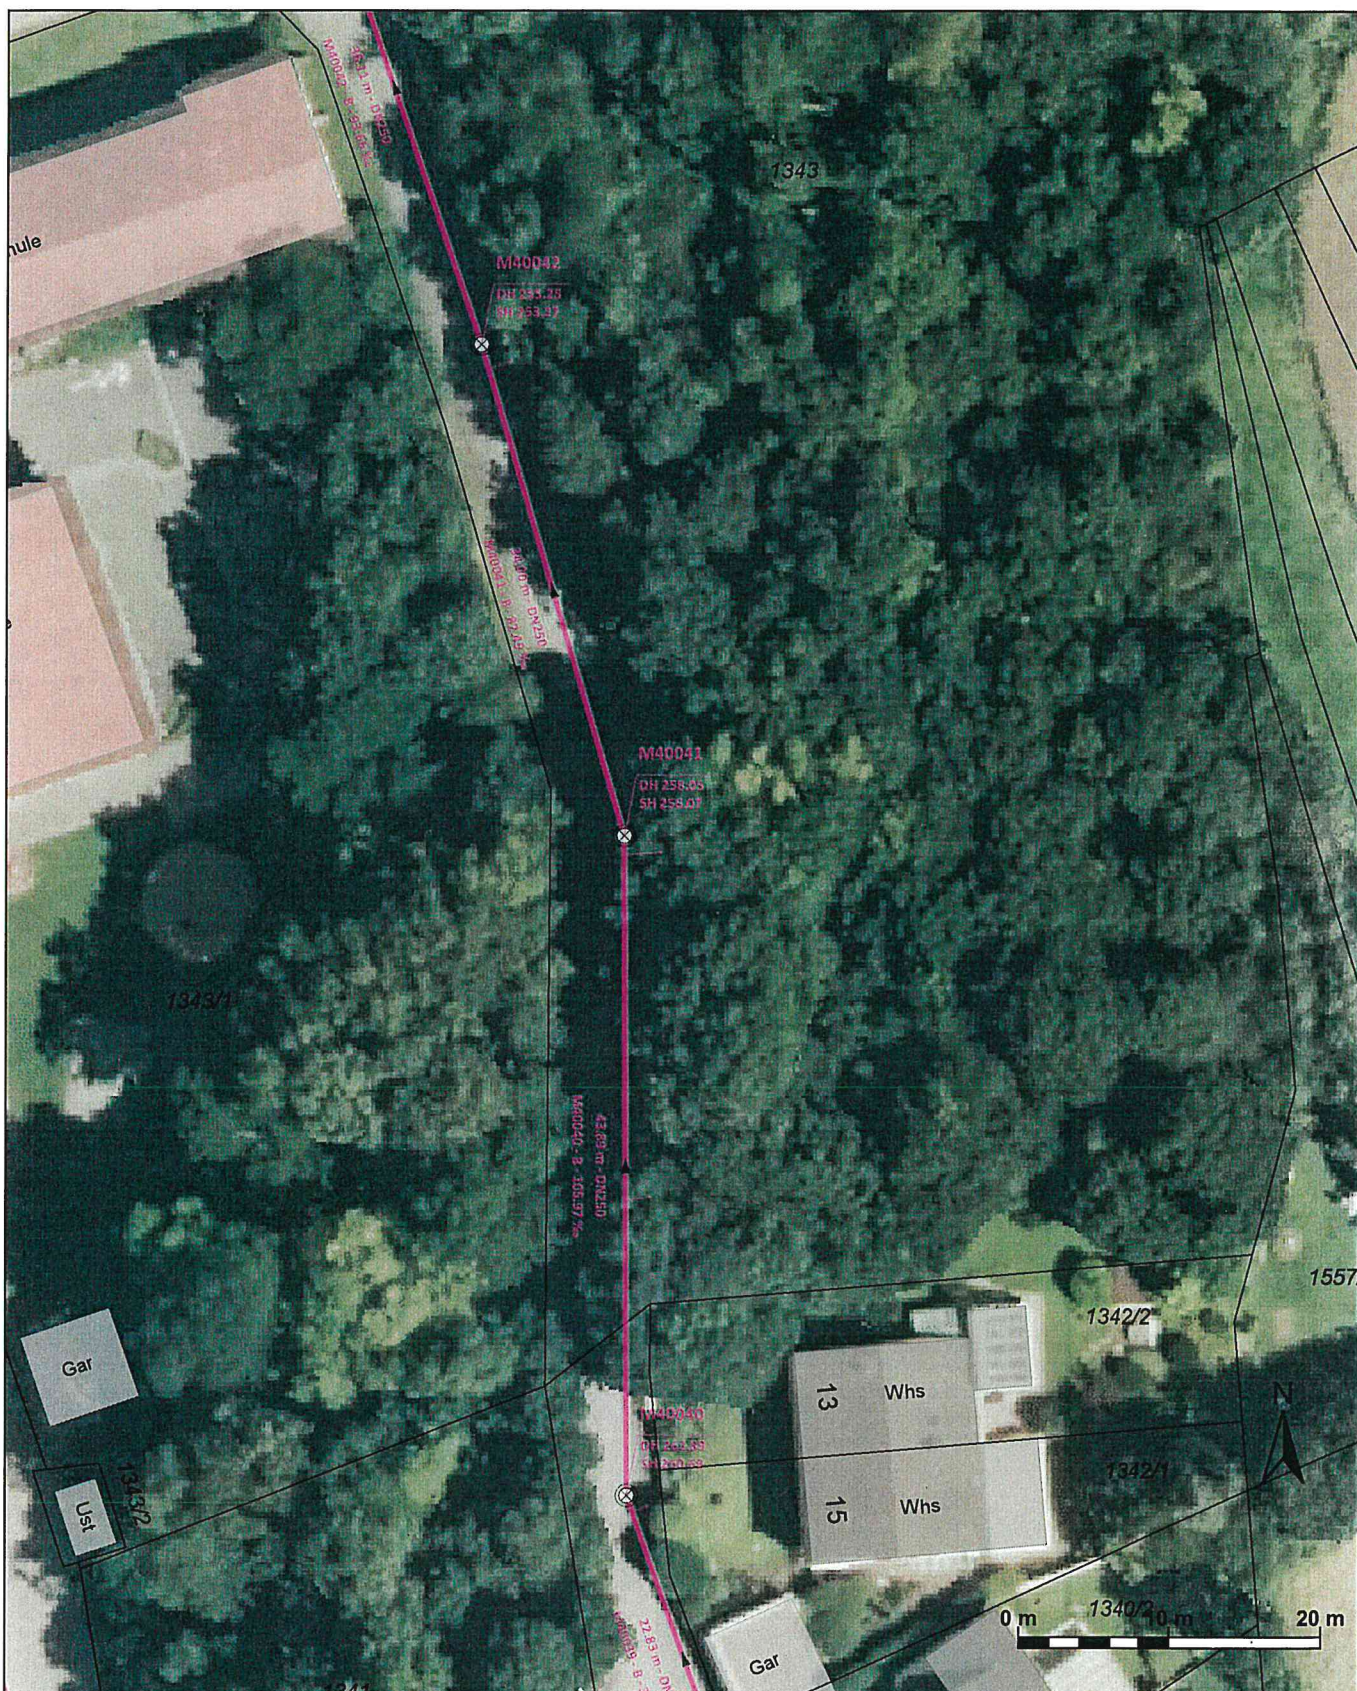

Auszug aus dem Kanalbestandsplan

Sämtliche Planeinträge und Maßangaben sind vor Ort vom Bauleiter verantwortlich zu prüfen.



Maßstab 1 : 500
Bearbeiter/in: Rainer Schellinger
Datum: 21.08.2026

EIGENBETRIEB STADTENTWÄSSERUNG

Kelterplatz 7 - 75417 Mühlacker - stadtentwaesserung@stadt-muehlacker.de

M40041, Dr. Otto Schneider Straße (Sanierungshaltung Nr. 12)

M40041



M40042



Haltungsgrafik

Haltung M40041
Oberer Schacht M40041
Unterer Schacht M40042

Insp.datum 13.04.2026
Kanalart Mischwassersystem,
 Freispiegelabfluss im
 geschlossenen Profil

Stammdaten


Haltungslänge 34,30 m
Ortsteil Lienzingen
Straße Dr.-Otto-Schneider-Straße
Material Beton
Profilart Kreisprofil
Dimension [mm] 250 / 250

Inspektion

Insp.-Länge 33,10 m
Insp.-Richtung In Fließrichtung
Inspekteur Herr Weiß
Datenträger P001
Kommentar

*1x 2L1F
 + dann: 2L10"*

Darstellungsrichtung: In Untersuchungsrichtung

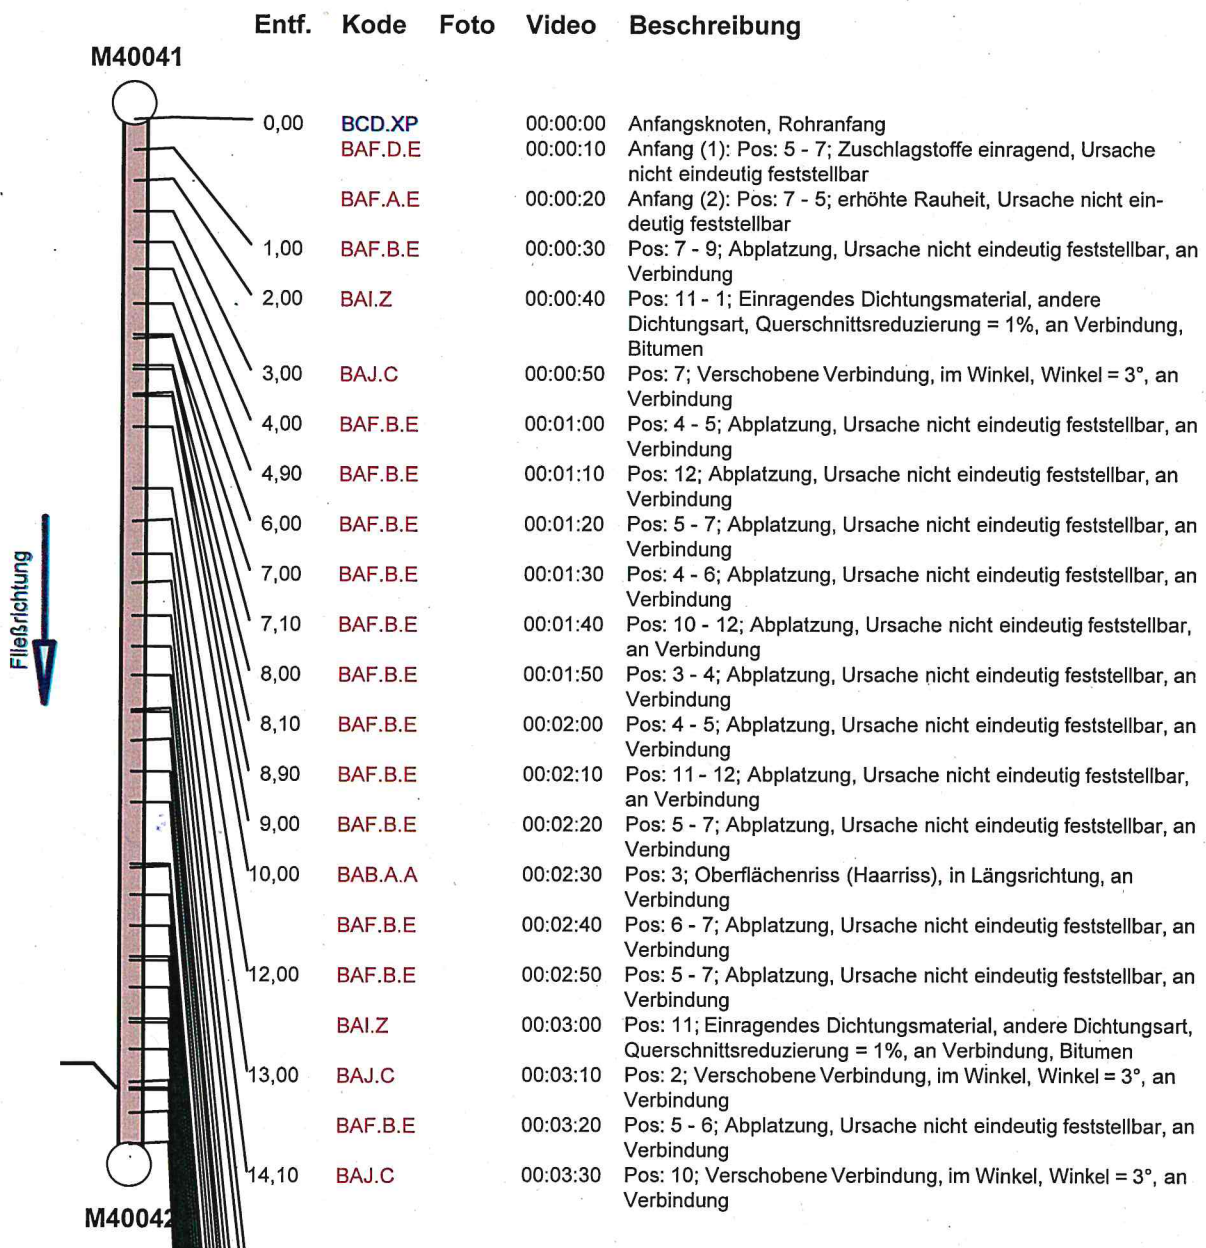

Haltungsgrafik

Haltung	M40041	Insp.datum	13.04.2026
Oberer Schacht	M40041	Kanalart	Mischwassersystem, Freispiegelabfluss im geschlossenen Profil
Unterer Schacht	M40042		

15,00	BAF.B.E		00:03:40	Pos: 6 - 7; Abplatzung, Ursache nicht eindeutig feststellbar, an Verbindung
16,10	BAJ.C	001	00:03:50	Pos: 5; Verschobene Verbindung, im Winkel, Winkel = 4°, an Verbindung
	BAF.B.E		00:04:00	Pos: 6; Abplatzung, Ursache nicht eindeutig feststellbar, an Verbindung
17,10	BAJ.C		00:04:10	Pos: 10; Verschobene Verbindung, im Winkel, Winkel = 3°, an Verbindung
18,00	BAF.B.E		00:04:20	Pos: 5 - 8; Abplatzung, Ursache nicht eindeutig feststellbar, an Verbindung
19,10	BAF.B.E		00:04:30	Pos: 4 - 7; Abplatzung, Ursache nicht eindeutig feststellbar, an Verbindung
19,20	BAF.B.E		00:04:40	Pos: 12 - 1; Abplatzung, Ursache nicht eindeutig feststellbar, an Verbindung
20,10	BAF.B.E		00:04:50	Pos: 5 - 7; Abplatzung, Ursache nicht eindeutig feststellbar, an Verbindung
21,10	BAF.B.E		00:05:00	Pos: 5 - 8; Abplatzung, Ursache nicht eindeutig feststellbar, an Verbindung
22,10	BAF.B.E		00:05:10	Pos: 2 - 8; Abplatzung, Ursache nicht eindeutig feststellbar, an Verbindung
24,10	BAF.B.E		00:05:20	Pos: 12 - 1; Abplatzung, Ursache nicht eindeutig feststellbar, an Verbindung
24,20	BAF.B.E		00:05:30	Pos: 6 - 8; Abplatzung, Ursache nicht eindeutig feststellbar, an Verbindung
25,10	BAF.B.E		00:05:40	Pos: 10 - 12; Abplatzung, Ursache nicht eindeutig feststellbar, an Verbindung
26,10	BAF.B.E		00:05:50	Pos: 5 - 8; Abplatzung, Ursache nicht eindeutig feststellbar, an Verbindung
27,10	BAF.B.E		00:06:00	Pos: 9 - 11; Abplatzung, Ursache nicht eindeutig feststellbar, an Verbindung
27,20	BAF.B.E		00:06:10	Pos: 2 - 5; Abplatzung, Ursache nicht eindeutig feststellbar, an Verbindung
28,10	BAF.B.E		00:06:20	Pos: 4 - 8; Abplatzung, Ursache nicht eindeutig feststellbar, an Verbindung
29,10	BAF.B.E		00:06:30	Pos: 11 - 1; Abplatzung, Ursache nicht eindeutig feststellbar, an Verbindung
29,20	BAF.B.E		00:06:40	Pos: 4 - 7; Abplatzung, Ursache nicht eindeutig feststellbar, an Verbindung
30,10	BAF.B.E		00:06:50	Pos: 5 - 7; Abplatzung, Ursache nicht eindeutig feststellbar, an Verbindung
31,10	BAF.B.E		00:07:00	Pos: 11 - 3; Abplatzung, Ursache nicht eindeutig feststellbar, an Verbindung
31,30	BAO	002	00:07:10	Pos: 3; Boden sichtbar, Kies
31,40	BCA.E.A		00:07:20	Pos: 2; einfacher Anschluss, gemeißelt, offen, Höhe = 125mm, Beton
	BAH.A	003	00:07:30	Pos: 2; Schadhafter Anschluss, falsche Lage um das Rohr, falsche Anschlussausrichtung (CSE) ✓
	BAH.C		00:07:40	Pos: 2; Schadhafter Anschluss, teilweise ein Spalt am Anschlussumfang
	BAG		00:07:50	Pos: 2; Einragender Anschluss, einr. Länge = 20%
	BBE.Z		00:08:00	Pos: 2; Andere Hindernisse, anderes Material, Querschnittsreduzierung = 1%, Dichtungsmaterial (Zement) des Anschlusses ist einragend.
32,10	BAF.B.E		00:08:10	Pos: 12 - 1; Abplatzung, Ursache nicht eindeutig feststellbar, an Verbindung
33,10	BAF.D.E		00:08:20	Ende(1): Pos: 5 - 7; Zuschlagstoffe einragend, Ursache nicht eindeutig feststellbar.
	BAF.A.E		00:08:30	Ende(2): Pos: 7 - 5; erhöhte Rauheit, Ursache nicht eindeutig feststellbar
	BAC.B	004	00:08:40	Pos: 11 - 1; Fehlen von Teilen, Länge = 33mm
	BCE.XP		00:08:50	Endknoten, Rohrende

2L/F
2L/O