




Auszug aus dem Kanalbestandsplan


Sämtliche Planeinträge und Maßangaben sind vor Ort vom Bauleiter verantwortlich zu prüfen.

Maßstab 1 : 500
 Bearbeiter/in: Rainer Schellinger
 Datum: 21.08.2026

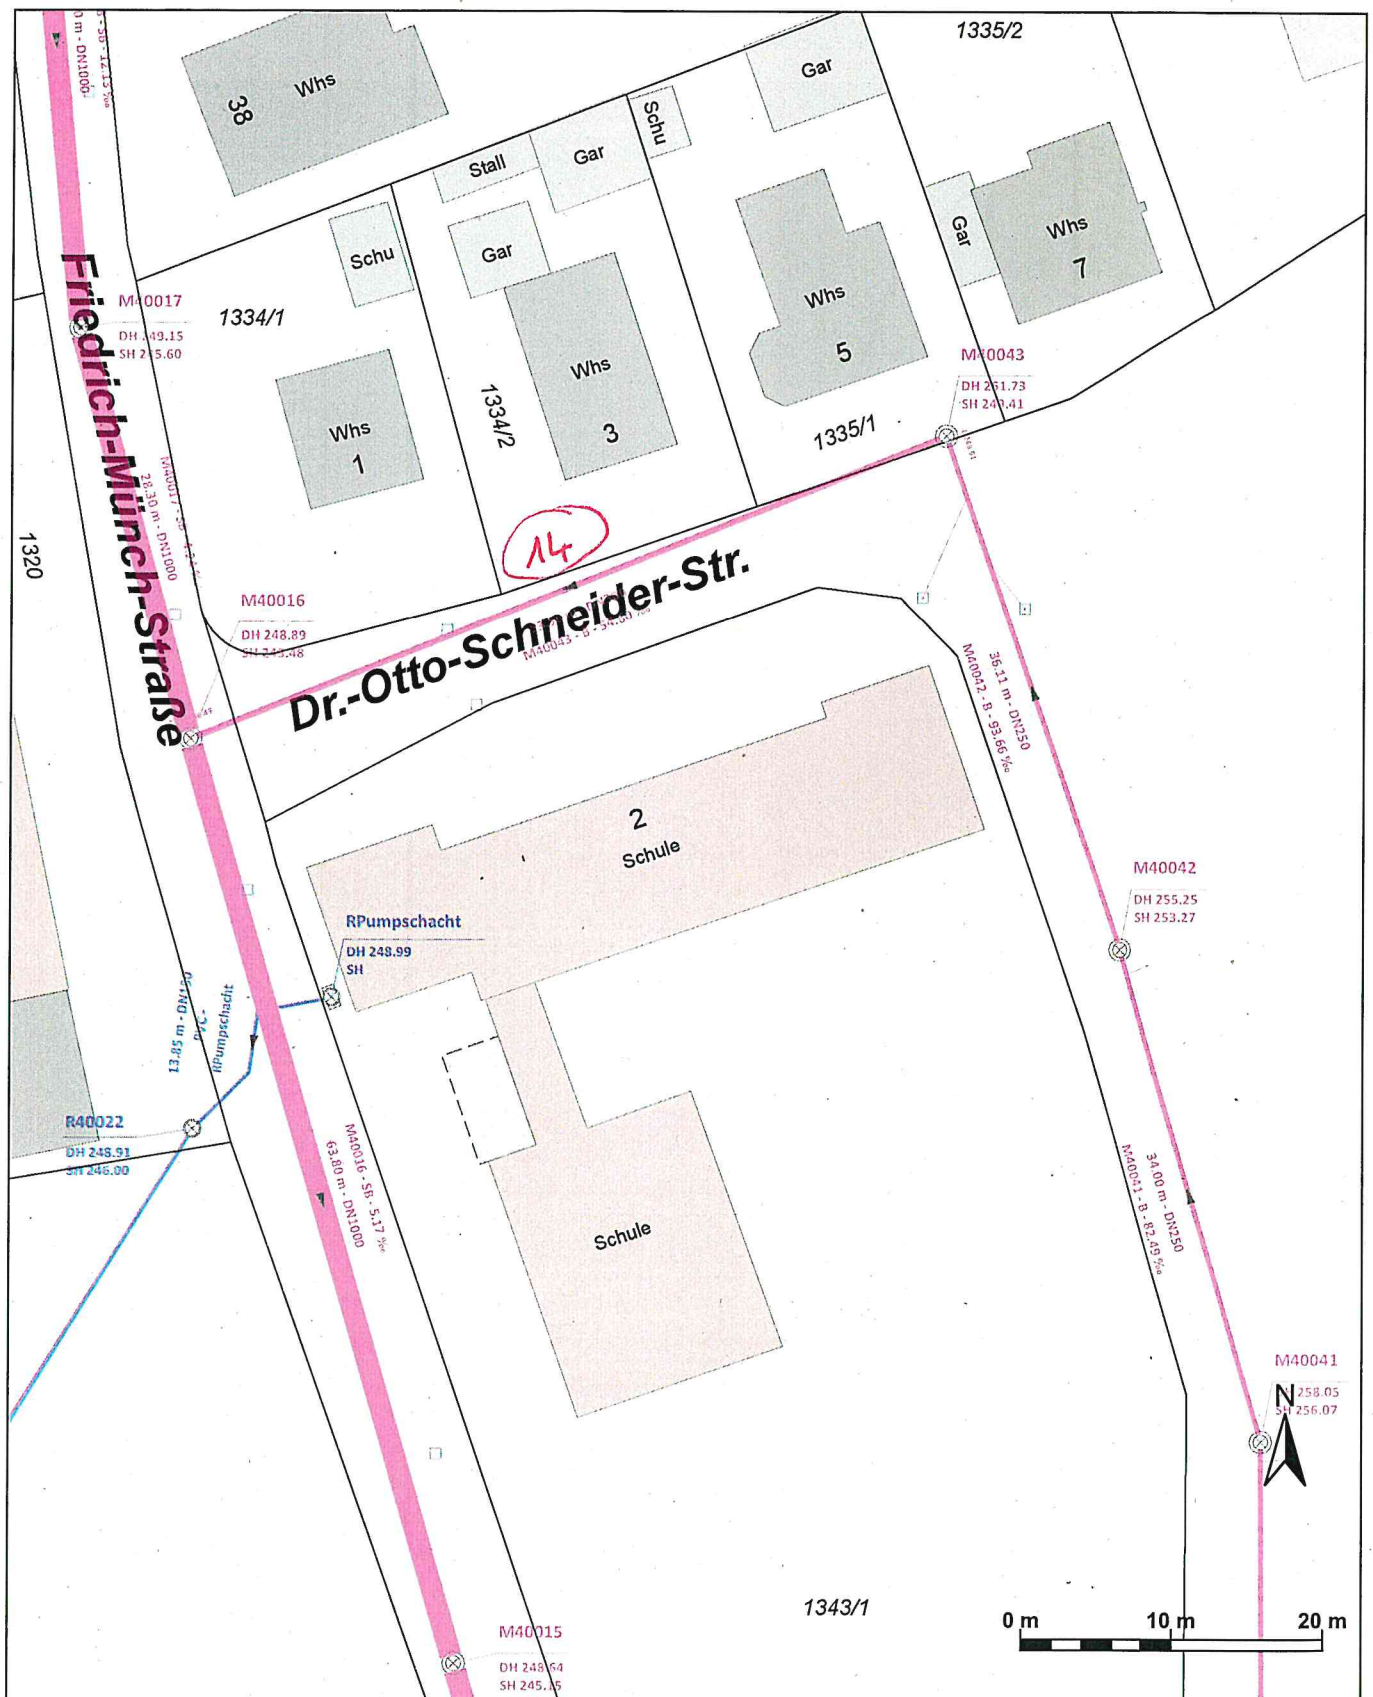

EIGENBETRIEB STADTENTWÄSSERUNG

Kelterplatz 7 - 75417 Mühlacker - stadtentwaesserung@stadt-muehlacker.de

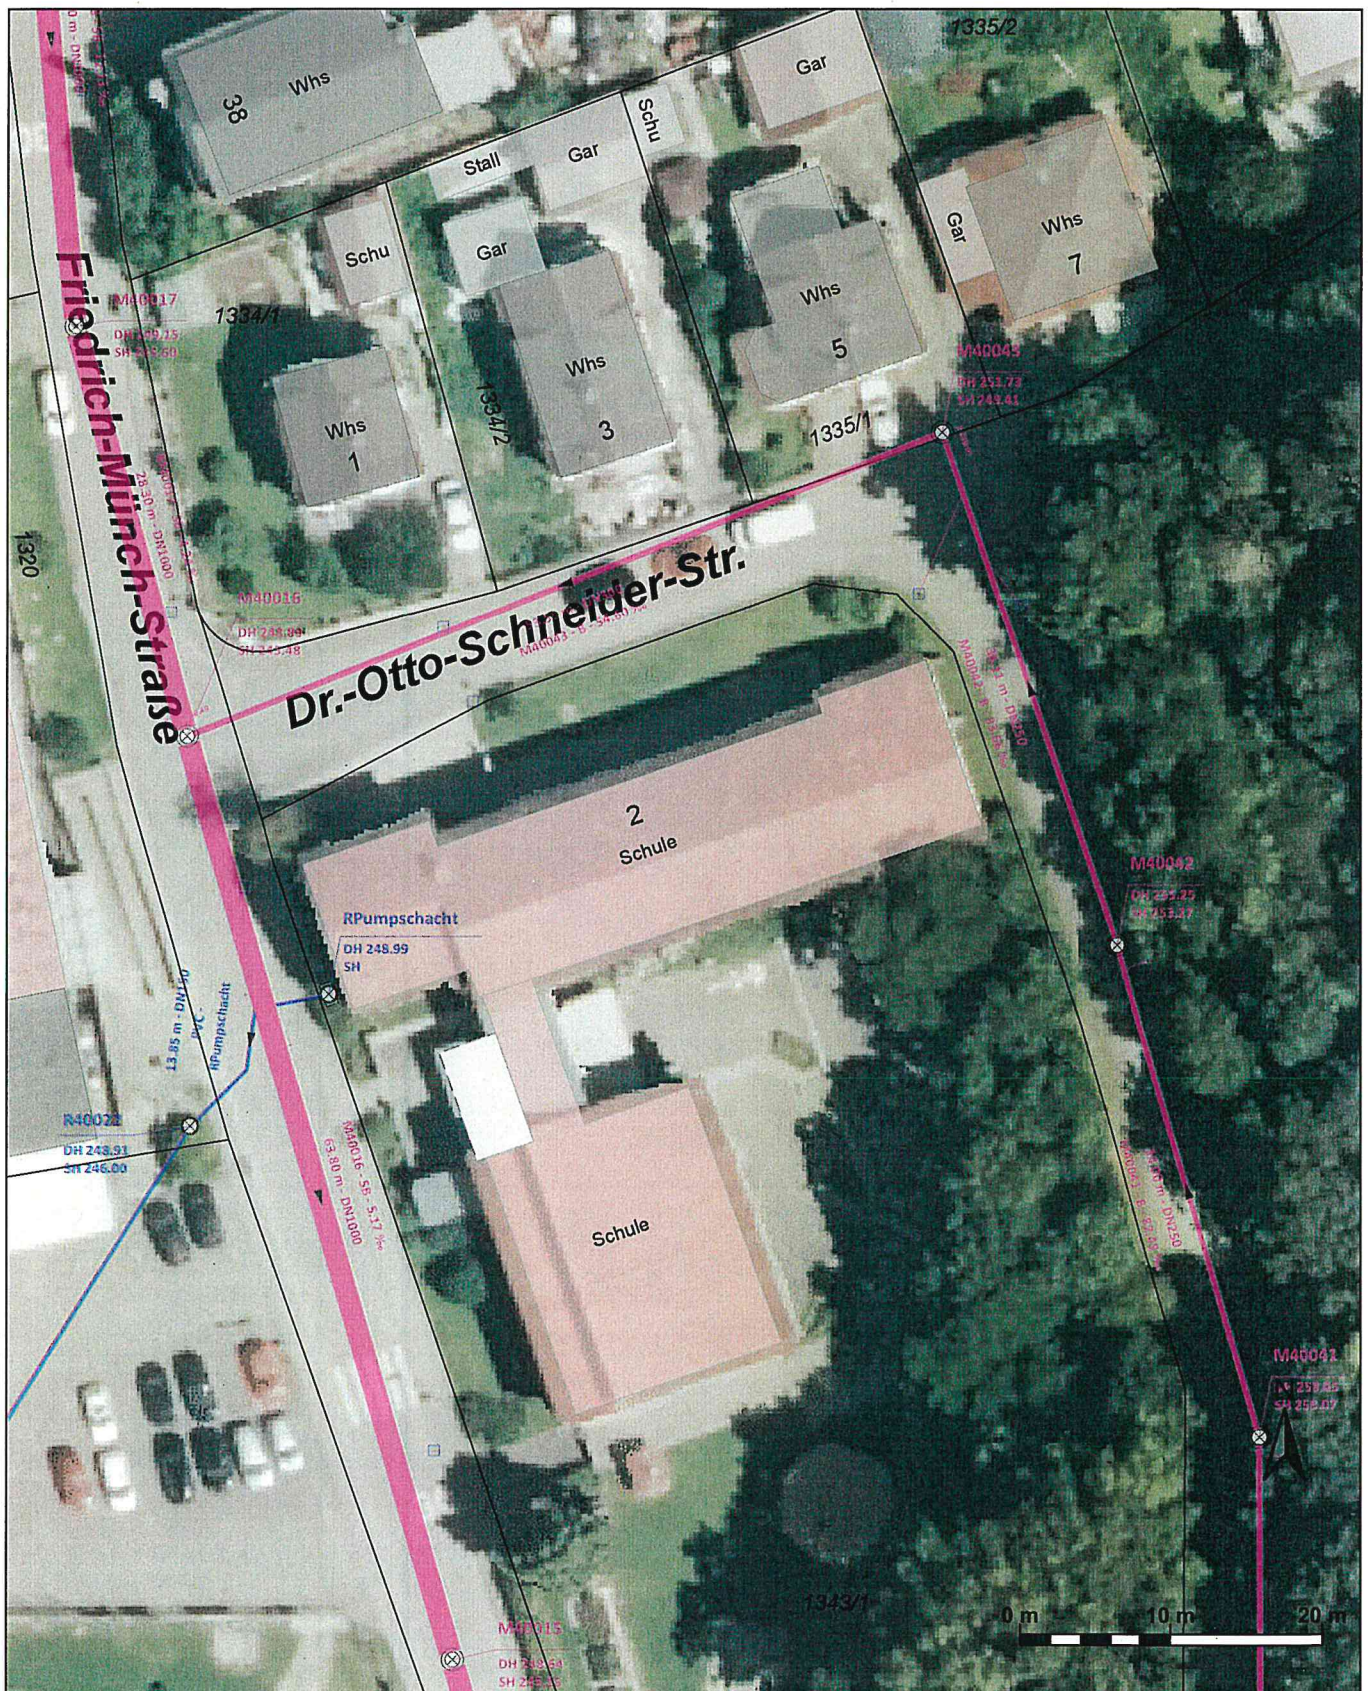

Auszug aus dem Kanalbestandsplan

Sämtliche Planeinträge und Maßangaben sind vor Ort vom Bauleiter verantwortlich zu prüfen.



Maßstab 1 : 500
 Bearbeiter/in: Rainer Schellinger
 Datum: 21.08.2026

EIGENBETRIEB STADTENTWÄSSERUNG

Kelterplatz 7 - 75417 Mühlacker - stadtentwaesserung@stadt-muehlacker.de

M40043, Dr. Otto Schneider Straße (Sanierungshaltung Nr. 14)

M40043



M40016



Haltungsgrafik

Haltung **M40043**
Oberer Schacht M40043
Unterer Schacht M40016

Insp.datum 13.04.2026
Kanalart Mischwassersystem,
 Freispiegelabfluss im
 geschlossenen Profil


Stammdaten

Haltungslänge 54,10 m
Ortsteil Lienzingen
Straße Dr.-Otto-Schneider-Straße
Material Beton
Profilart Kreisprofil
Dimension [mm] 300 / 300

Inspektion

Insp.-Länge 14,00 m
Insp.-Richtung In Fließrichtung
Inspekteur Herr Weiß
Datenträger P001
Kommentar

Darstellungsrichtung: In Untersuchungsrichtung

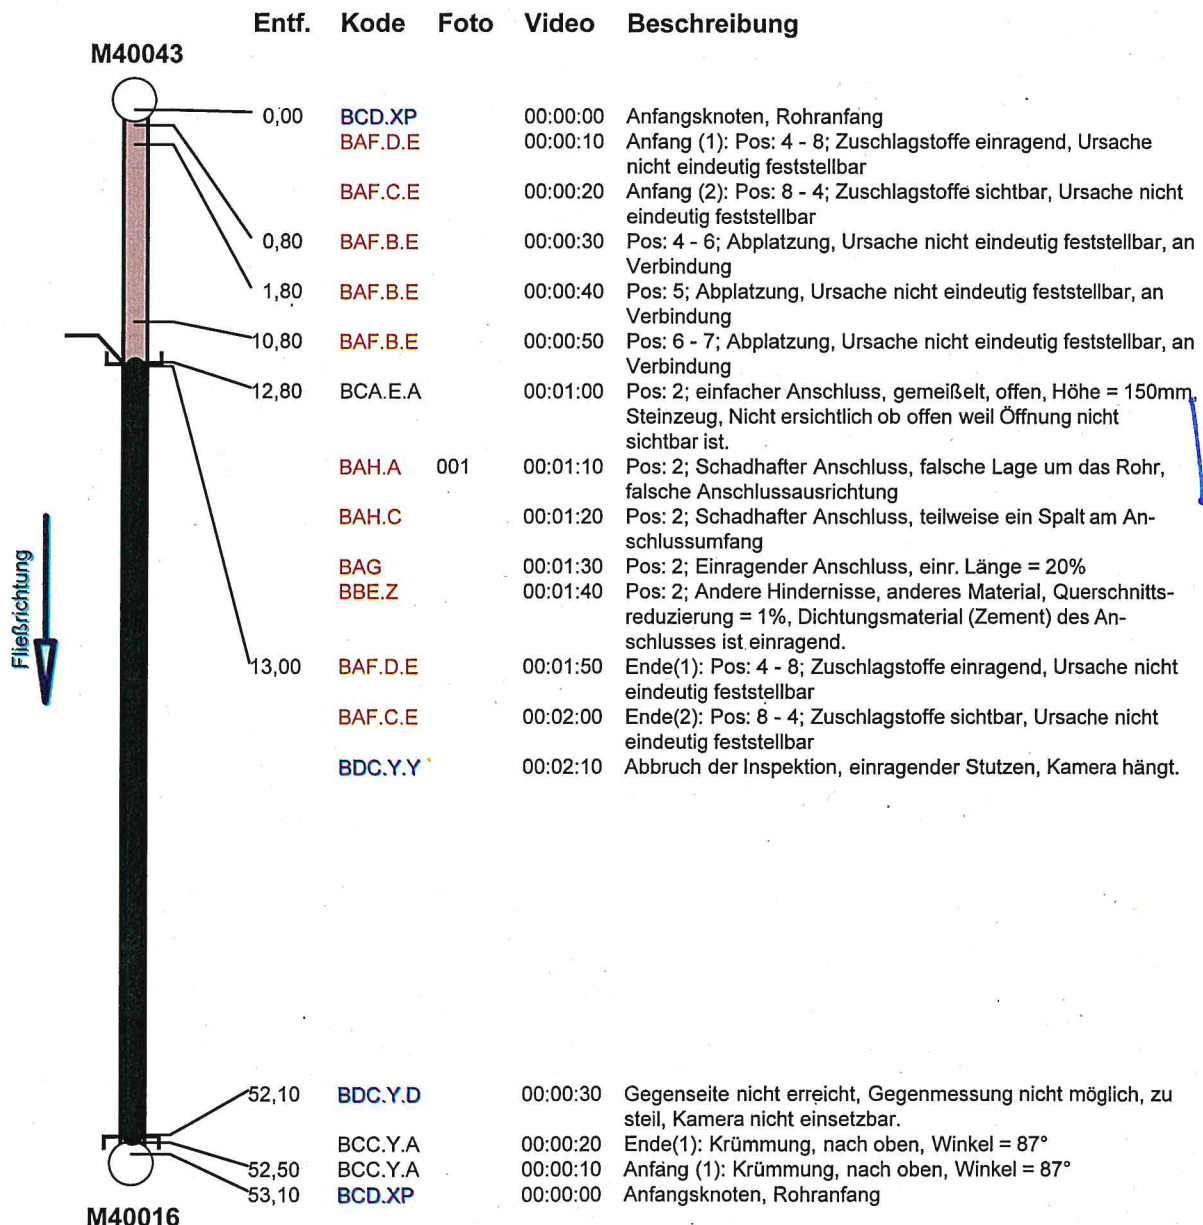

TV 2016
Bereitschaft

St. Marius (Dr. Otto Schneider Str.)



Haltungsgrafik

Haltung M40043 oberer Schacht M40043 Insp.-Nr. 8
Insp.-Richtung in Fließrichtung unterer Schacht M40016 Insp.-Datum 13.01.2017

Videomedium 01-2017 Strang Reinigung ungerades Jahr
Ort, Strasse Linzingen, Dr.-Otto-Schneider-Straße
Untersucher Lebkuechner F+L GmbH / Bay B.
Kanalart Freispiegelabfluss im geschl. Profil, Mischwasser
Material Beton
Bez.pkt. horiz. Innenseite der Wand am Anfangsknoten
Bemerkung

2x ZL/F
5x ZL/RÖ

1 ZL ggf. überfahren

Maßstab 1/ 500 Darstellung in Untersuchungsrichtung Grafikseite 1

Foto Video Entf./m Zustand Beschreibung

(sonst: ZL/RÖ)

M40043		Entf./m	Zustand	Beschreibung
01:16:08		0.00 (52.00)	BCDXP	Anfangsknoten, Rohranfang
01:18:55		12.40 (39.60)	BCAEA	Pos: 2; einfacher Anschluss, gemeißelt, offen, Höhe = 150mm, Breite = 150mm
002 01:19:07			BAG	Pos: 2; einragender Anschluss , einragende Länge = 10%
003 01:20:21		14.50 (37.50)	BALZZ	Pos: 10 - 2; schadhafte Reparatur , Reparatur nicht fachgerecht <i>no überfahren!</i>
01:22:01		23.80 (28.20)	BCAEA	Pos: 3; einfacher Anschluss, gemeißelt, offen, Höhe = 150mm, Breite = 150mm
01:22:20			BAHC	Pos: 3; schadhafter Anschluss , Spalt am Anschlussumfang
01:24:24		34.70 (17.30)	BCAEA	Pos: 12; einfacher Anschluss, gemeißelt, offen, Höhe = 150mm, Breite = 150mm
01:24:41			BAHC	Pos: 12; schadhafter Anschluss , Spalt am Anschlussumfang
01:26:08		44.40 (7.60)	BCAEA	Pos: 3; einfacher Anschluss, gemeißelt, offen, Höhe = 150mm, Breite = 150mm
01:26:11			BAHC	Pos: 3; schadhafter Anschluss , Spalt am Anschlussumfang
01:26:45		45.60 (6.40)	BCAEA	Pos: 9; einfacher Anschluss, gemeißelt, offen, Höhe = 150mm, Breite = 150mm
01:26:48			BAHC	Pos: 9; schadhafter Anschluss , Spalt am Anschlussumfang
01:27:19		47.10 (4.90)	BCAEB	Pos: 12; einfacher Anschluss, gemeißelt, geschlossen, Höhe = 150mm, Breite = 150mm
01:27:21			BAHC	Pos: 12; schadhafter Anschluss , Spalt am Anschlussumfang
01:28:01		50.90 (1.10)	AEDSTZ	Änderung, Werkstoff, Steinzeug
01:28:19		51.60 (0.40)	BCCYB	Pos: 6; Krümmung, nach unten, Winkel = 45°
01:28:31		52.00 (0.00)	BCEXP	Endknoten, Rohrende

2L/F
2L/RÖ

2L/RÖ

2L/R

2L/RÖ

2L/F;
2L/RÖ

Brücken,
ggf. überfahren
(2L/RÖ)

-> Hinweis!

