




Auszug aus dem Kanalbestandsplan


Sämtliche Planeinträge und Maßangaben sind vor Ort vom Bauleiter verantwortlich zu prüfen.

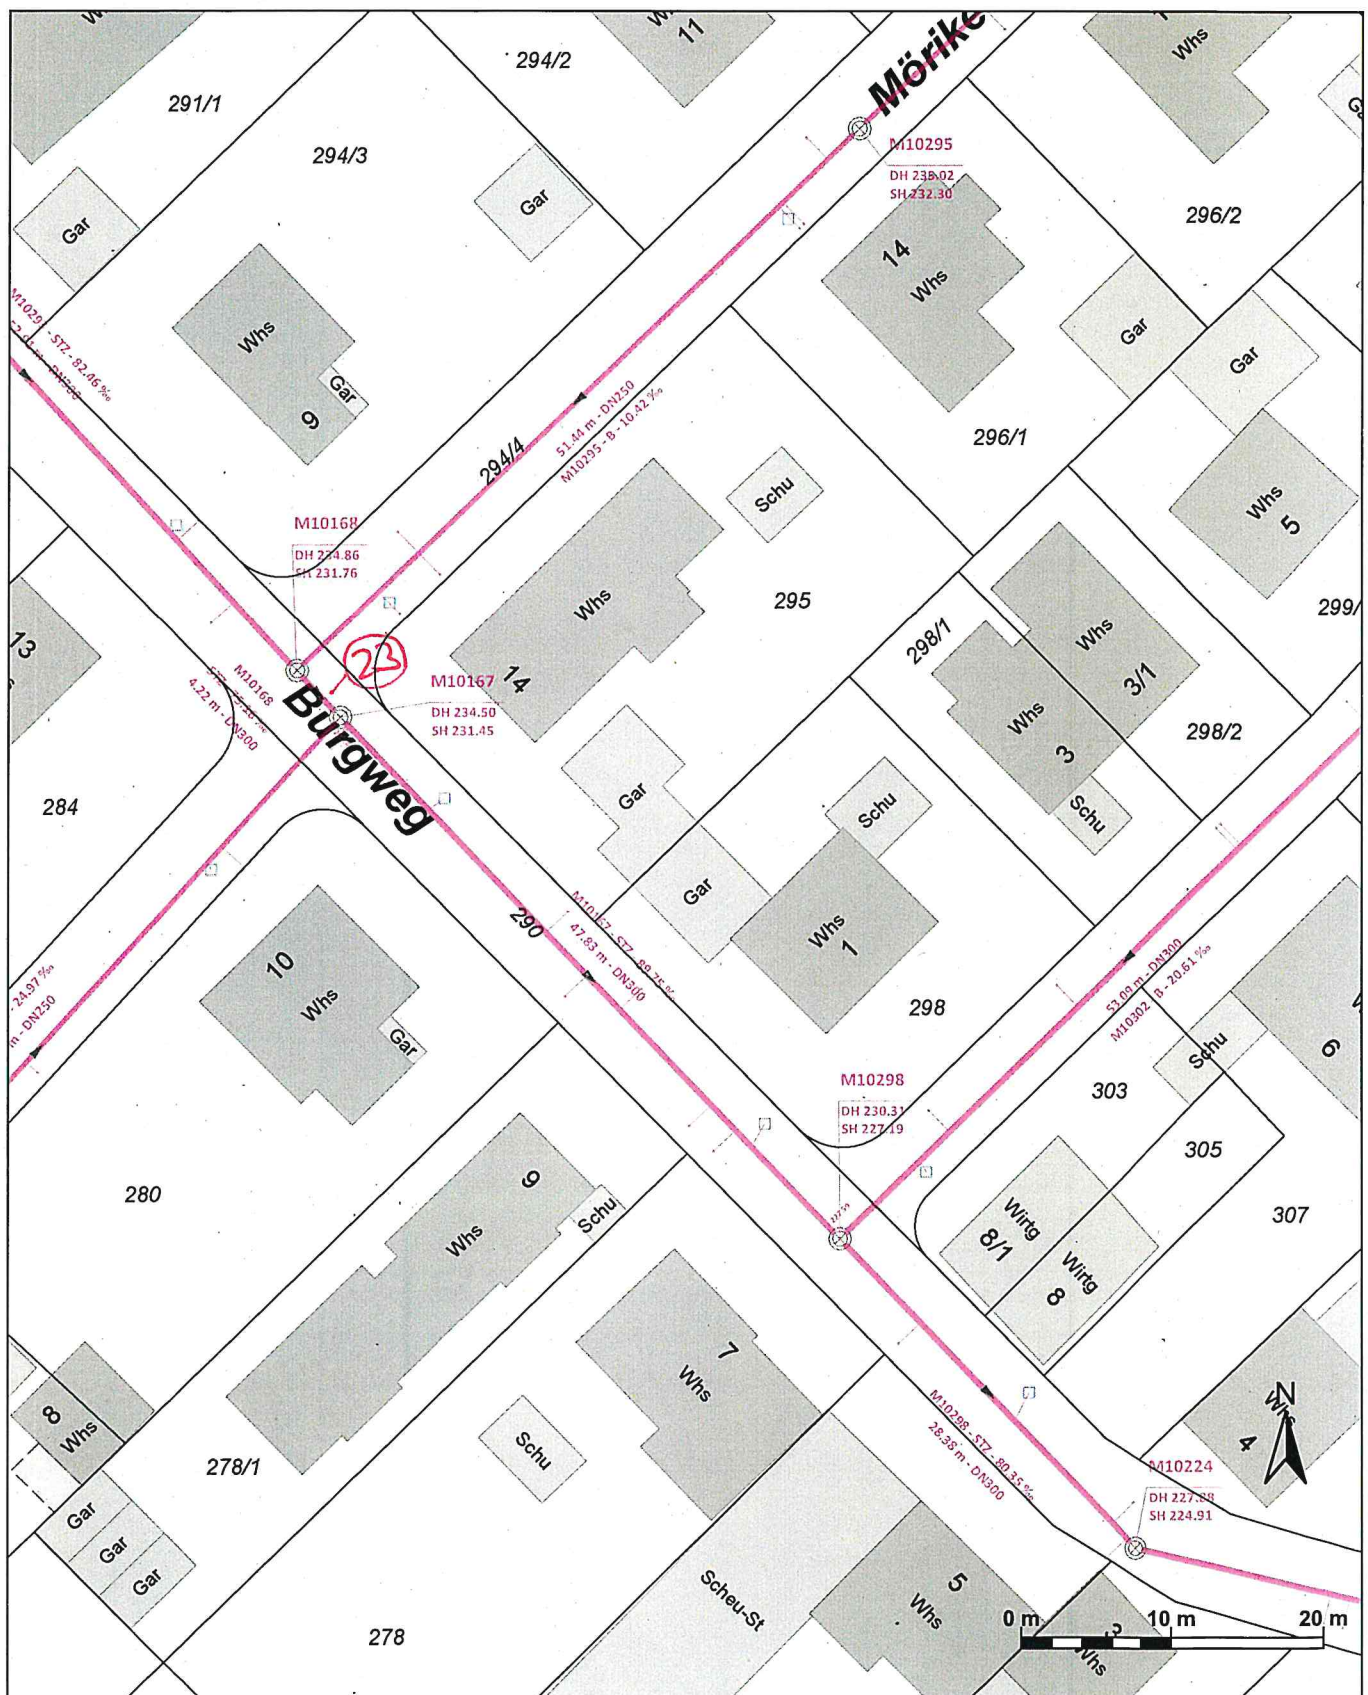

Maßstab 1 : 500
 Bearbeiter/in: Rainer Schellinger
 Datum: 25.08.2026

EIGENBETRIEB STADTENTWÄSSERUNG

Kelterplatz 7 - 75417 Mühlacker - stadtentwaesserung@stadt-muehlacker.de

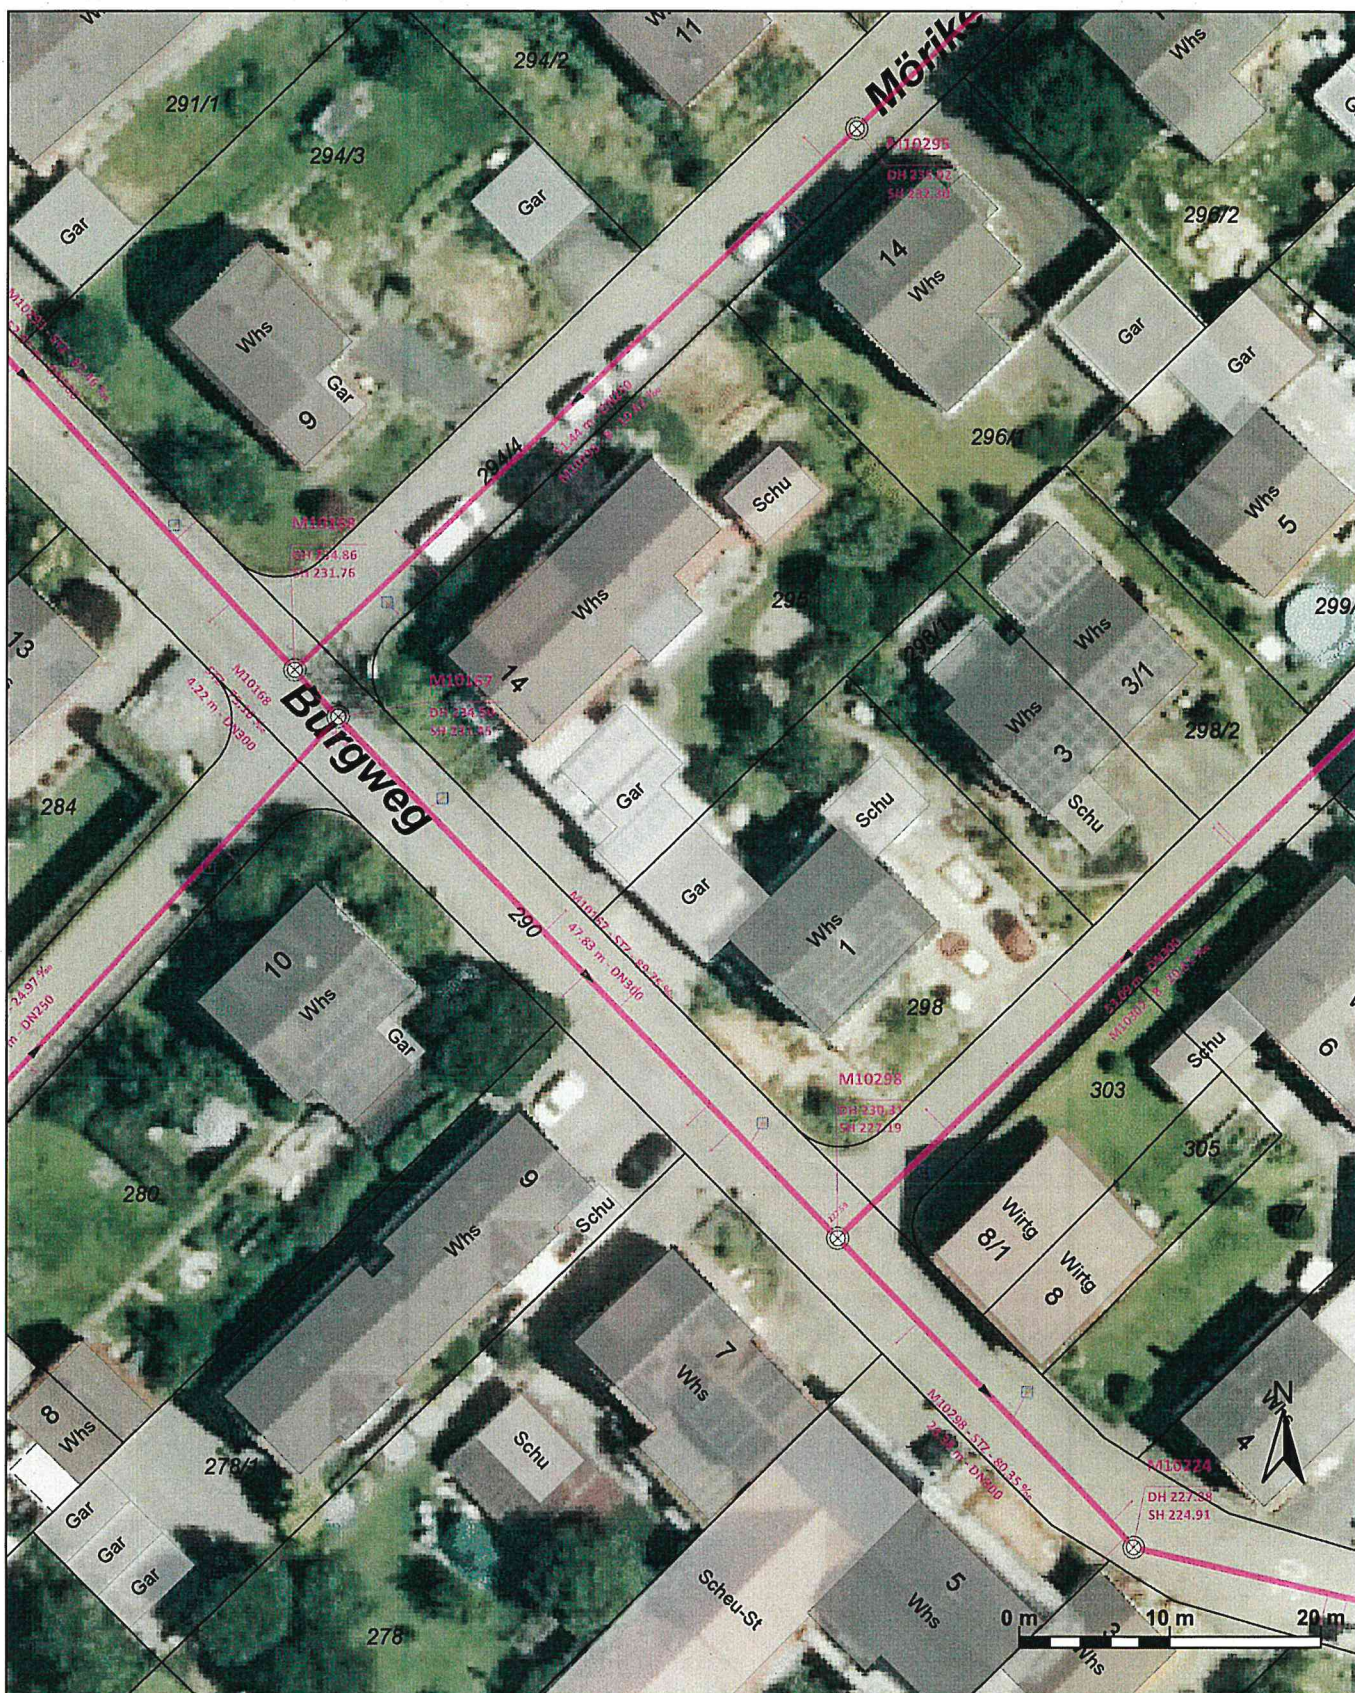

Auszug aus dem Kanalbestandsplan

Sämtliche Planeinträge und Maßangaben sind vor Ort vom Bauleiter verantwortlich zu prüfen.




Maßstab 1 : 500
 Bearbeiter/in: Rainer Schellinger
 Datum: 25.08.2026

EIGENBETRIEB STADTENTWÄSSERUNG

Kelterplatz 7 - 75417 Mühlacker - stadtentwaesserung@stadt-muehlacker.de

M10168, Burgweg (Sanierungshaltung Nr. 23)

M10168

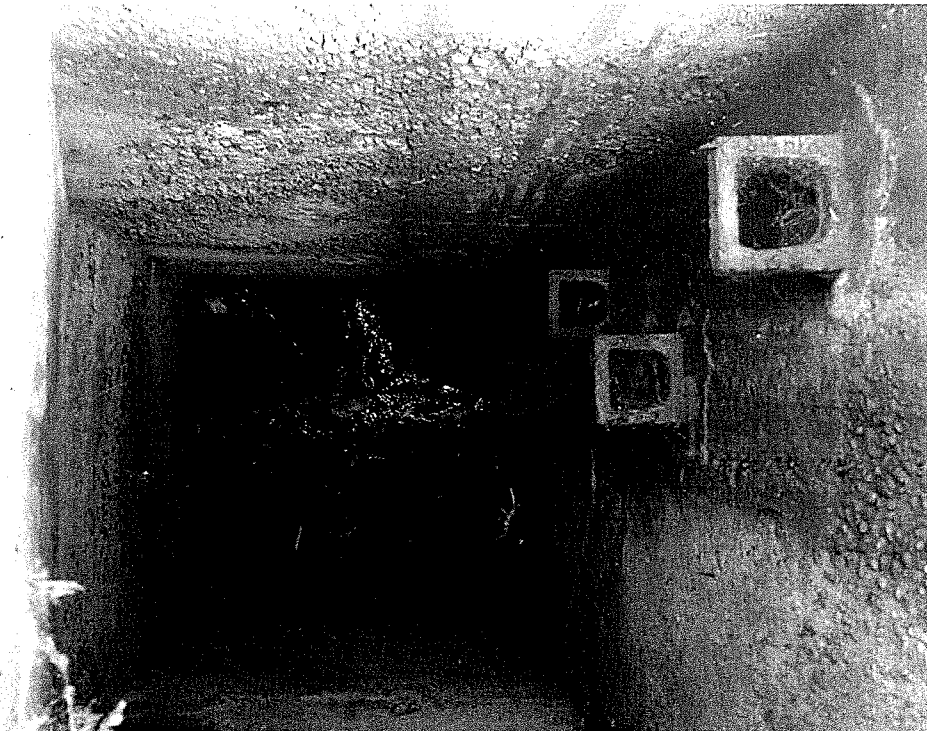

M10167



Haltungsgrafik

Haltung	M10168	Insp.datum	07.04.2021
Oberer Schacht	M10168	Kanalart	Mischwassersystem, Freispiegelabfluss im geschlossenen Profil
Unterer Schacht	M10167		

Stammdaten		Inspektion	
Haltungslänge	4,80 m	Insp.-Länge	3,60 m
Ortsteil	Lomersheim	Insp.-Richtung	In Fließrichtung
Straße	Burgweg	Firma / Operator	Mehmecke. M / Beyerle. D
Material	Steinzeug	Datenträger	2021-015-H
Profilart	Kreisprofil	Kommentar	
Dimension [mm]	300 / 300		

Darstellungsrichtung: In Untersuchungsrichtung

