




Auszug aus dem Kanalbestandsplan


Sämtliche Planeinträge und Maßangaben sind vor Ort vom Bauleiter verantwortlich zu prüfen.

Maßstab 1 : 500
 Bearbeiter/in: Rainer Schellinger
 Datum: 25.08.2026

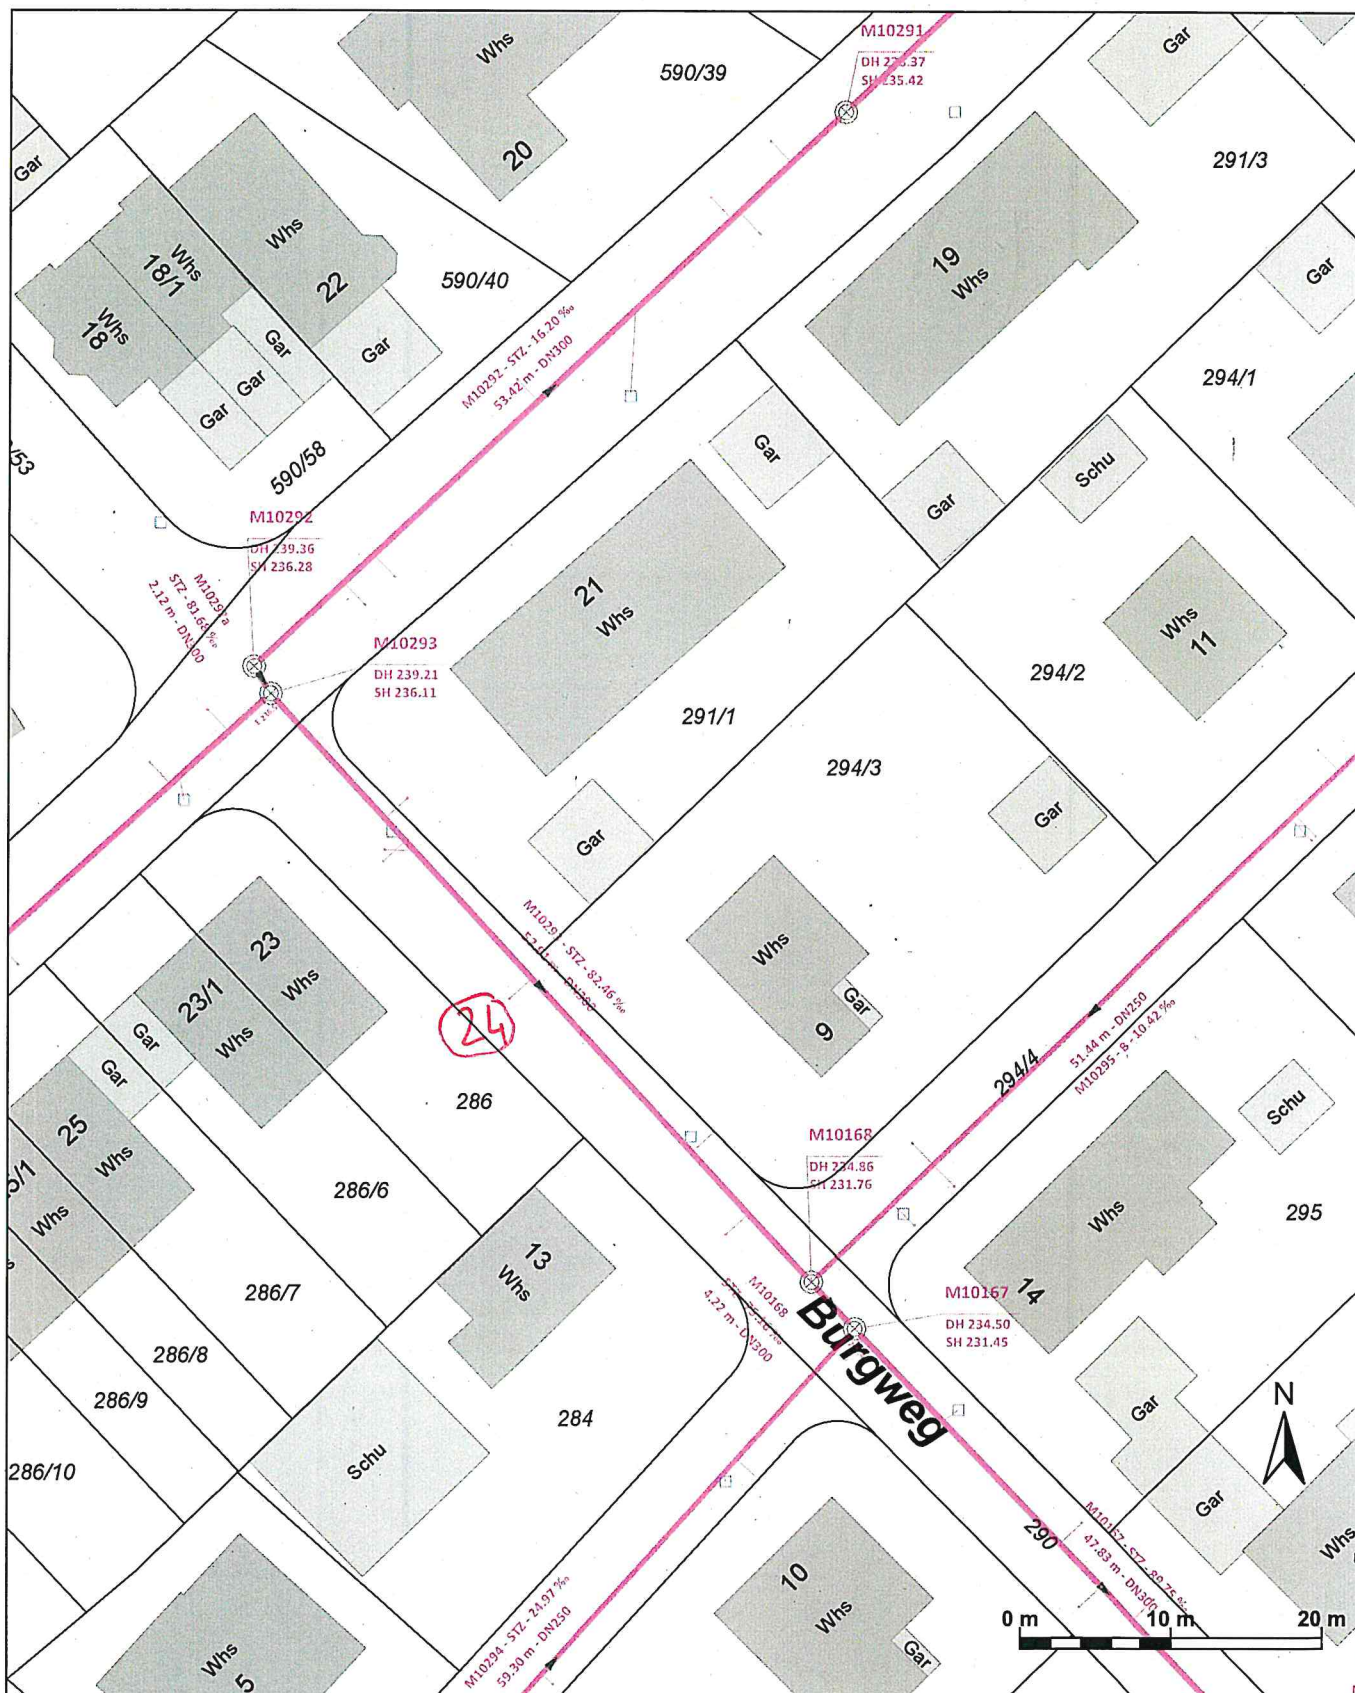

EIGENBETRIEB STADTENTWÄSSERUNG

Kelterplatz 7 - 75417 Mühlacker - stadtentwaesserung@stadt-muehlacker.de

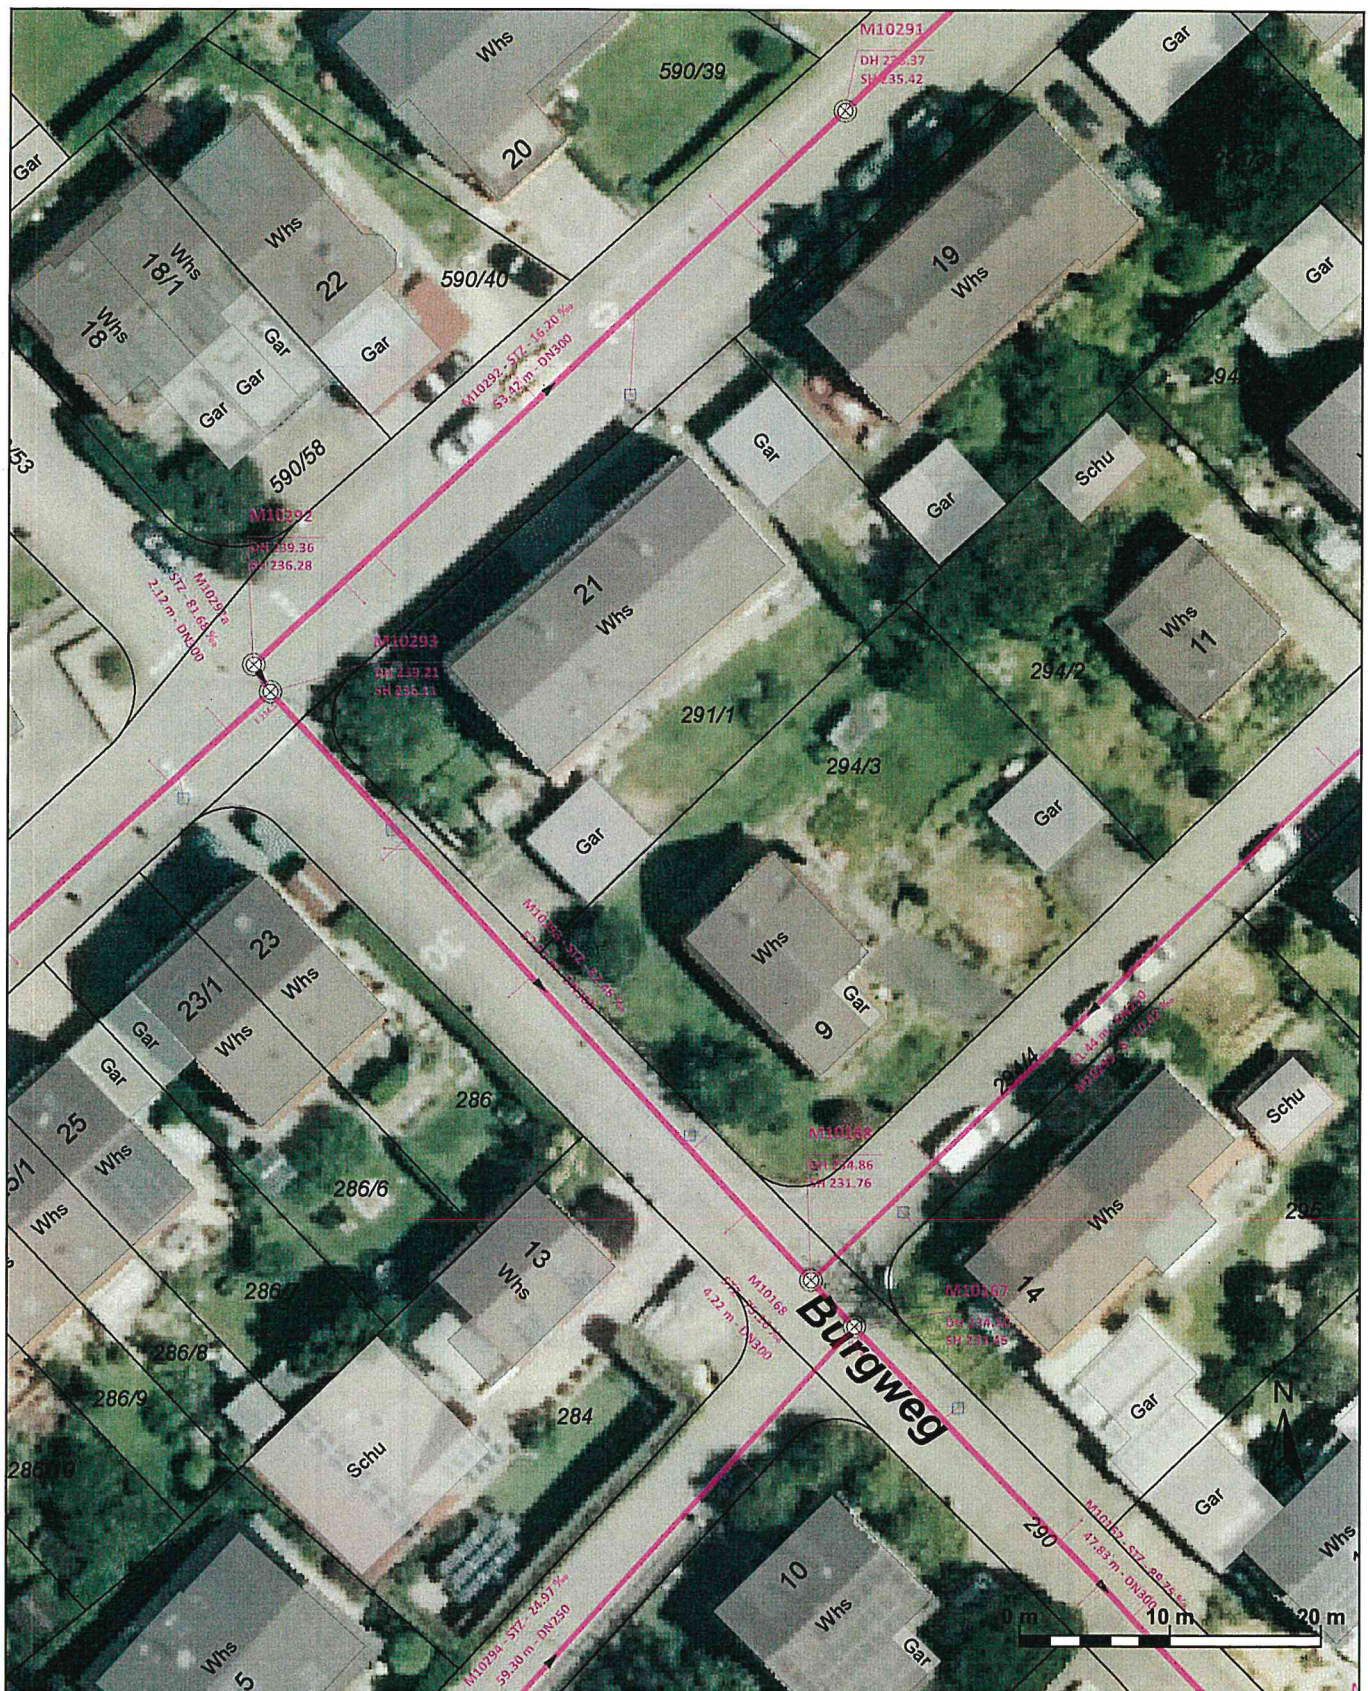

Auszug aus dem Kanalbestandsplan

Sämtliche Planeinträge und Maßangaben sind vor Ort vom Bauleiter verantwortlich zu prüfen.




Maßstab 1 : 500
 Bearbeiter/in: Rainer Schellinger
 Datum: 25.08.2026

EIGENBETRIEB STADTENTWÄSSERUNG


Kelterplatz 7 - 75417 Mühlacker - stadtentwaesserung@stadt-muehlacker.de

M10293, Burgweg (Sanierungshaltung Nr. 24)

M10293

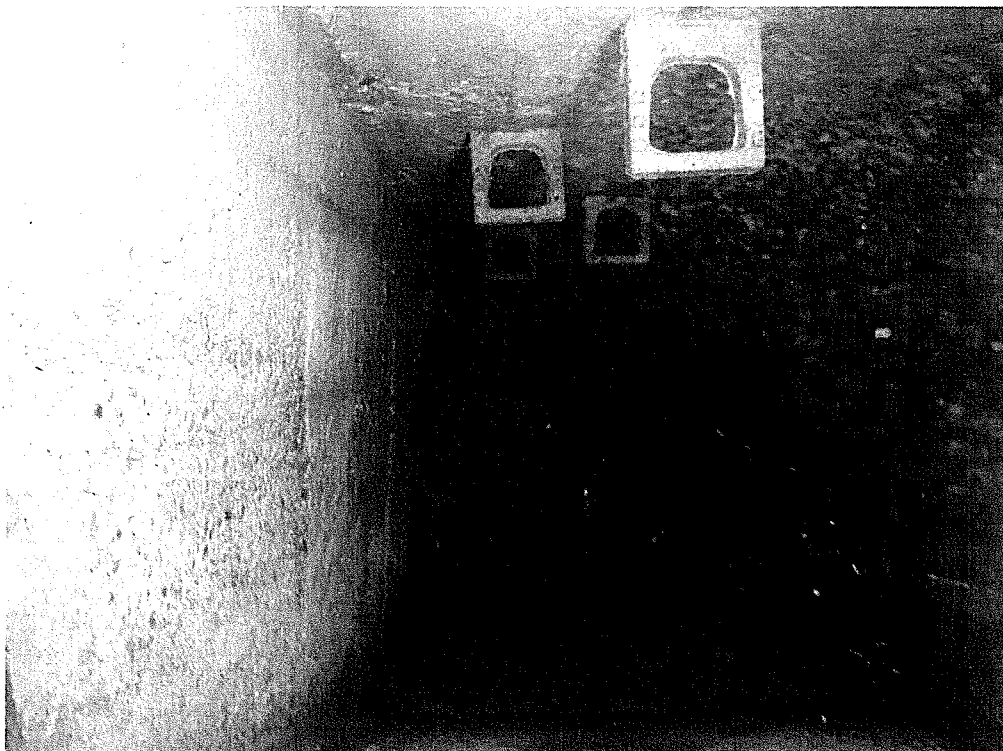

M10168

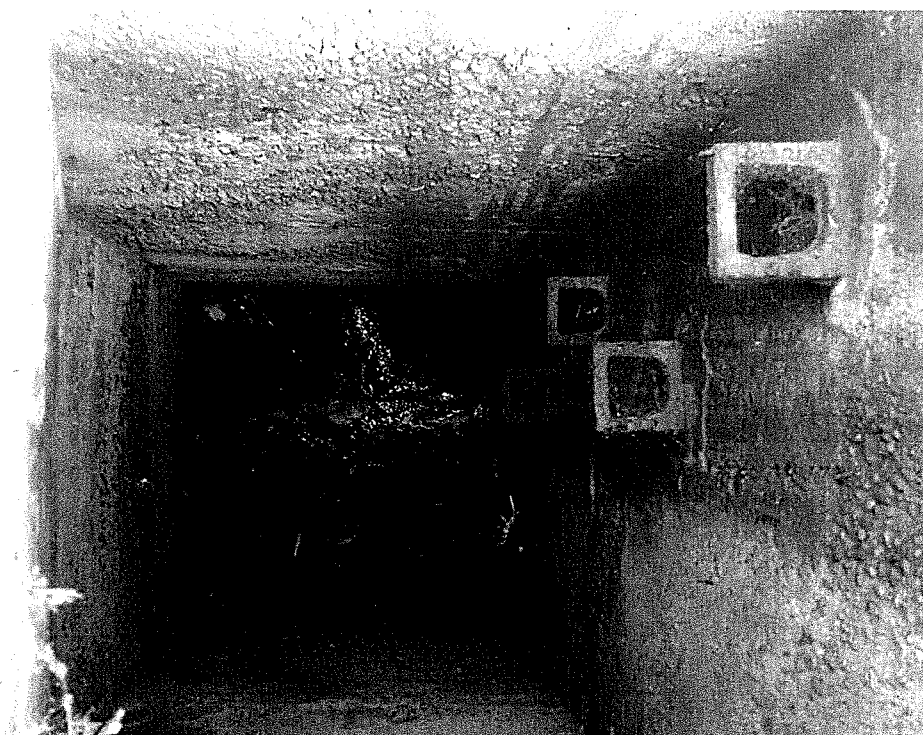

Haltungsgrafik

Haltung M10293

Oberer Schacht M10293

Unterer Schacht M10168

Insp.datum

07.04.2021

Kanalart

Mischwassersystem,
Freispiegelabfluss im
geschlossenen Profil

Stammdaten

Haltungslänge 52,60 m
Ortsteil Lomersheim
Straße Burgweg
Material Steinzeug
Profilart Kreisprofil
Dimension [mm] 300 / 300

Inspektion


Insp.-Länge 51,40 m
Insp.-Richtung In Fließrichtung
Firma / Operator Mehmecke. M / Beyerle. D
Datenträger 2021-015-H
Kommentar

3x 2L/Ö

3x 2L/RÖ

Darstellungsrichtung: In Untersuchungsrichtung

(PL ist faserzusatz)

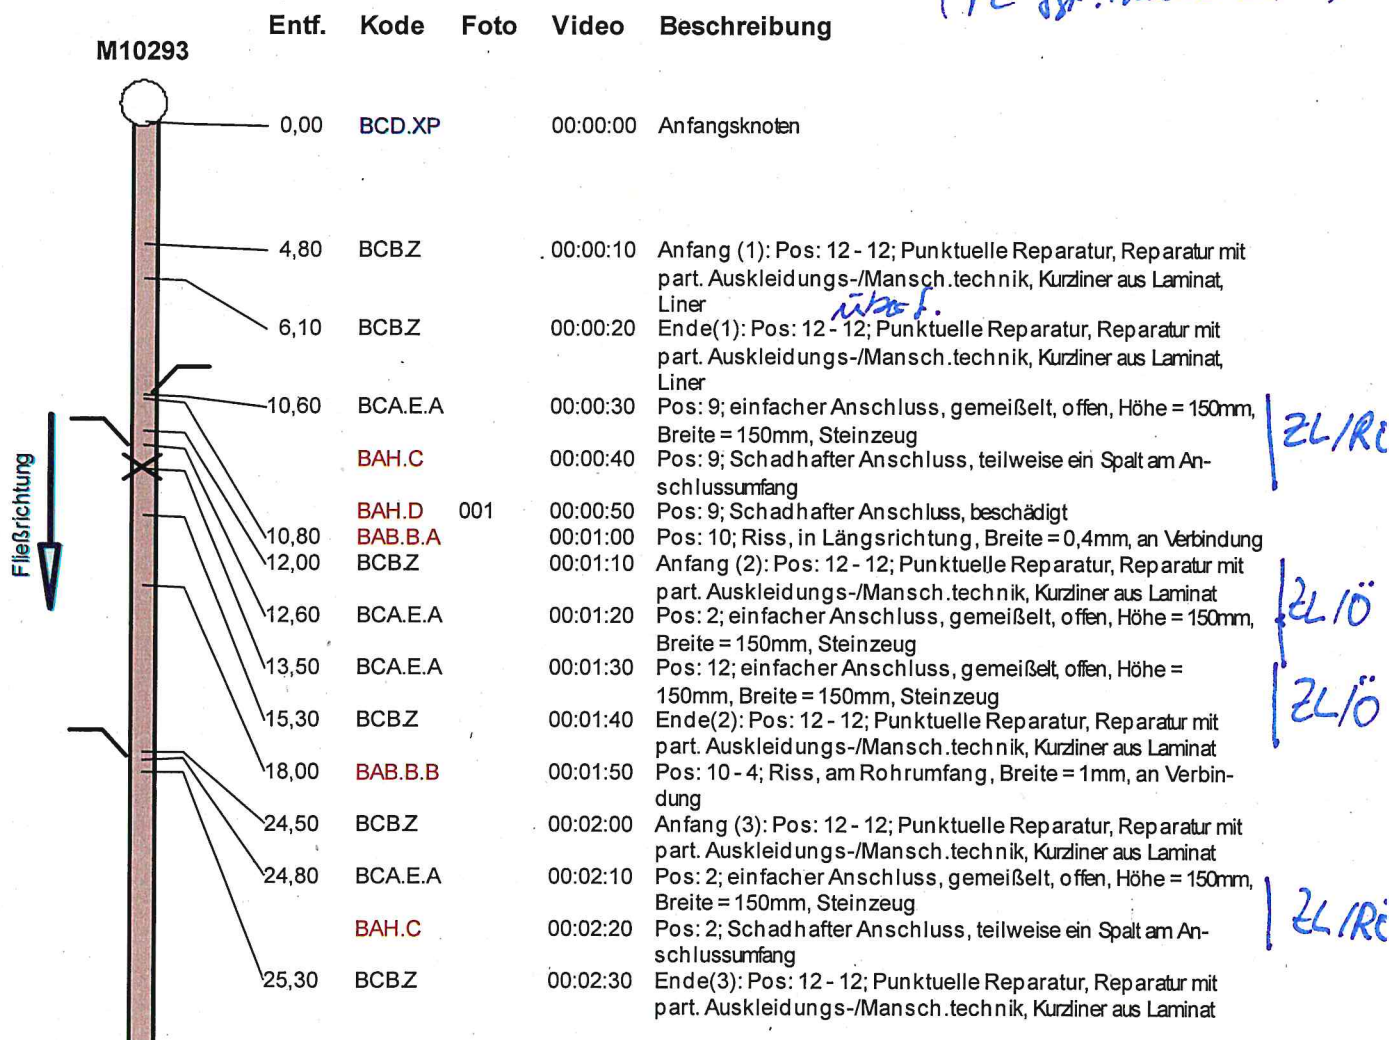


Haltungsgrafik

Haltung **M10293**
Oberer Schacht M10293
Unterer Schacht M10168

Insp.datum
Kanalart

07.04.2021
Mischwassersystem,
Freispiegelabfluss im
geschlossenen Profil

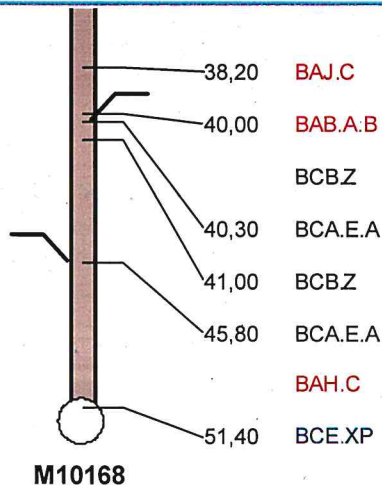

00:02:40 Pos: 4; Verschobene Verbindung, im Winkel, Winkel = 3°, an Verbindung
00:02:50 Pos: 4 - 8; Oberflächenriss (Haarriss), am Rohrumfang, Breite = 0,2mm
00:03:00 Anfang (4): Pos: 12 - 12; Punktuelle Reparatur, Reparatur mit part. Auskleidungs-/Mansch.technik, Kurzliner aus Laminat
00:03:10 Pos: 10; einfacher Anschluss, gemeißelt, offen, Höhe = 150mm, Breite = 150mm, Steinzeug
00:03:20 Ende(4): Pos: 12 - 12; Punktuelle Reparatur, Reparatur mit part. Auskleidungs-/Mansch.technik, Kurzliner aus Laminat
00:03:30 Pos: 2; einfacher Anschluss, gemeißelt, offen, Höhe = 150mm, Breite = 150mm, Steinzeug
00:03:40 Pos: 2; Schadhafter Anschluss, teilweise ein Spalt am Anschlussumfang
00:03:50 Endknoten

24/0

24/10