


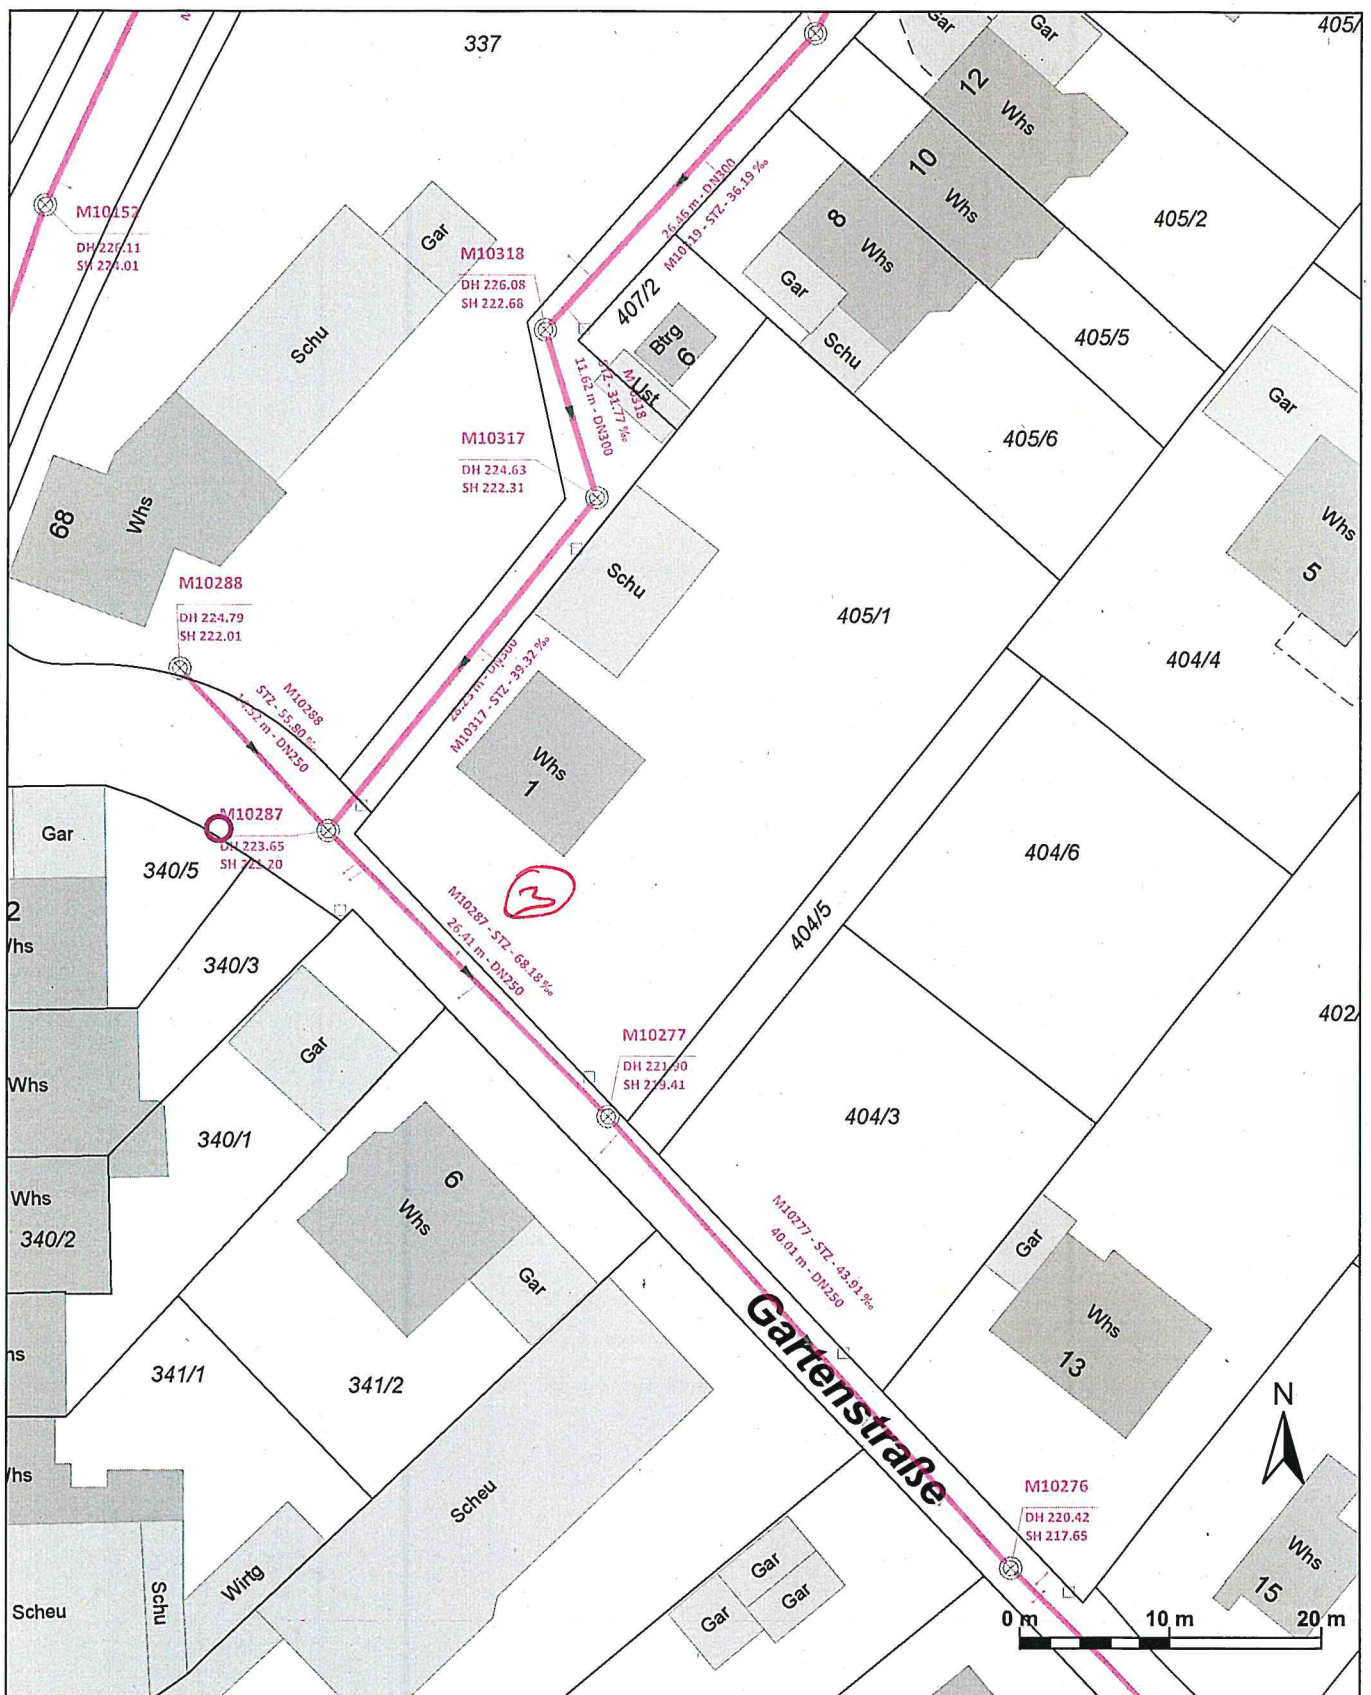


Auszug aus dem Kanalbestandsplan

Sämtliche Planeinträge und Maßangaben sind vor Ort vom Bauleiter verantwortlich zu prüfen.

Maßstab 1 : 500
 Bearbeiter/in: Rainer Schellinger
 Datum: 18.08.2026

SENDERSTADT
 MÜHLACKER

EIGENBETRIEB STADTENTWÄSSERUNG
 Kelterplatz 7 - 75417 Mühlacker - stadtentwaesserung@stadt-muehlacker.de

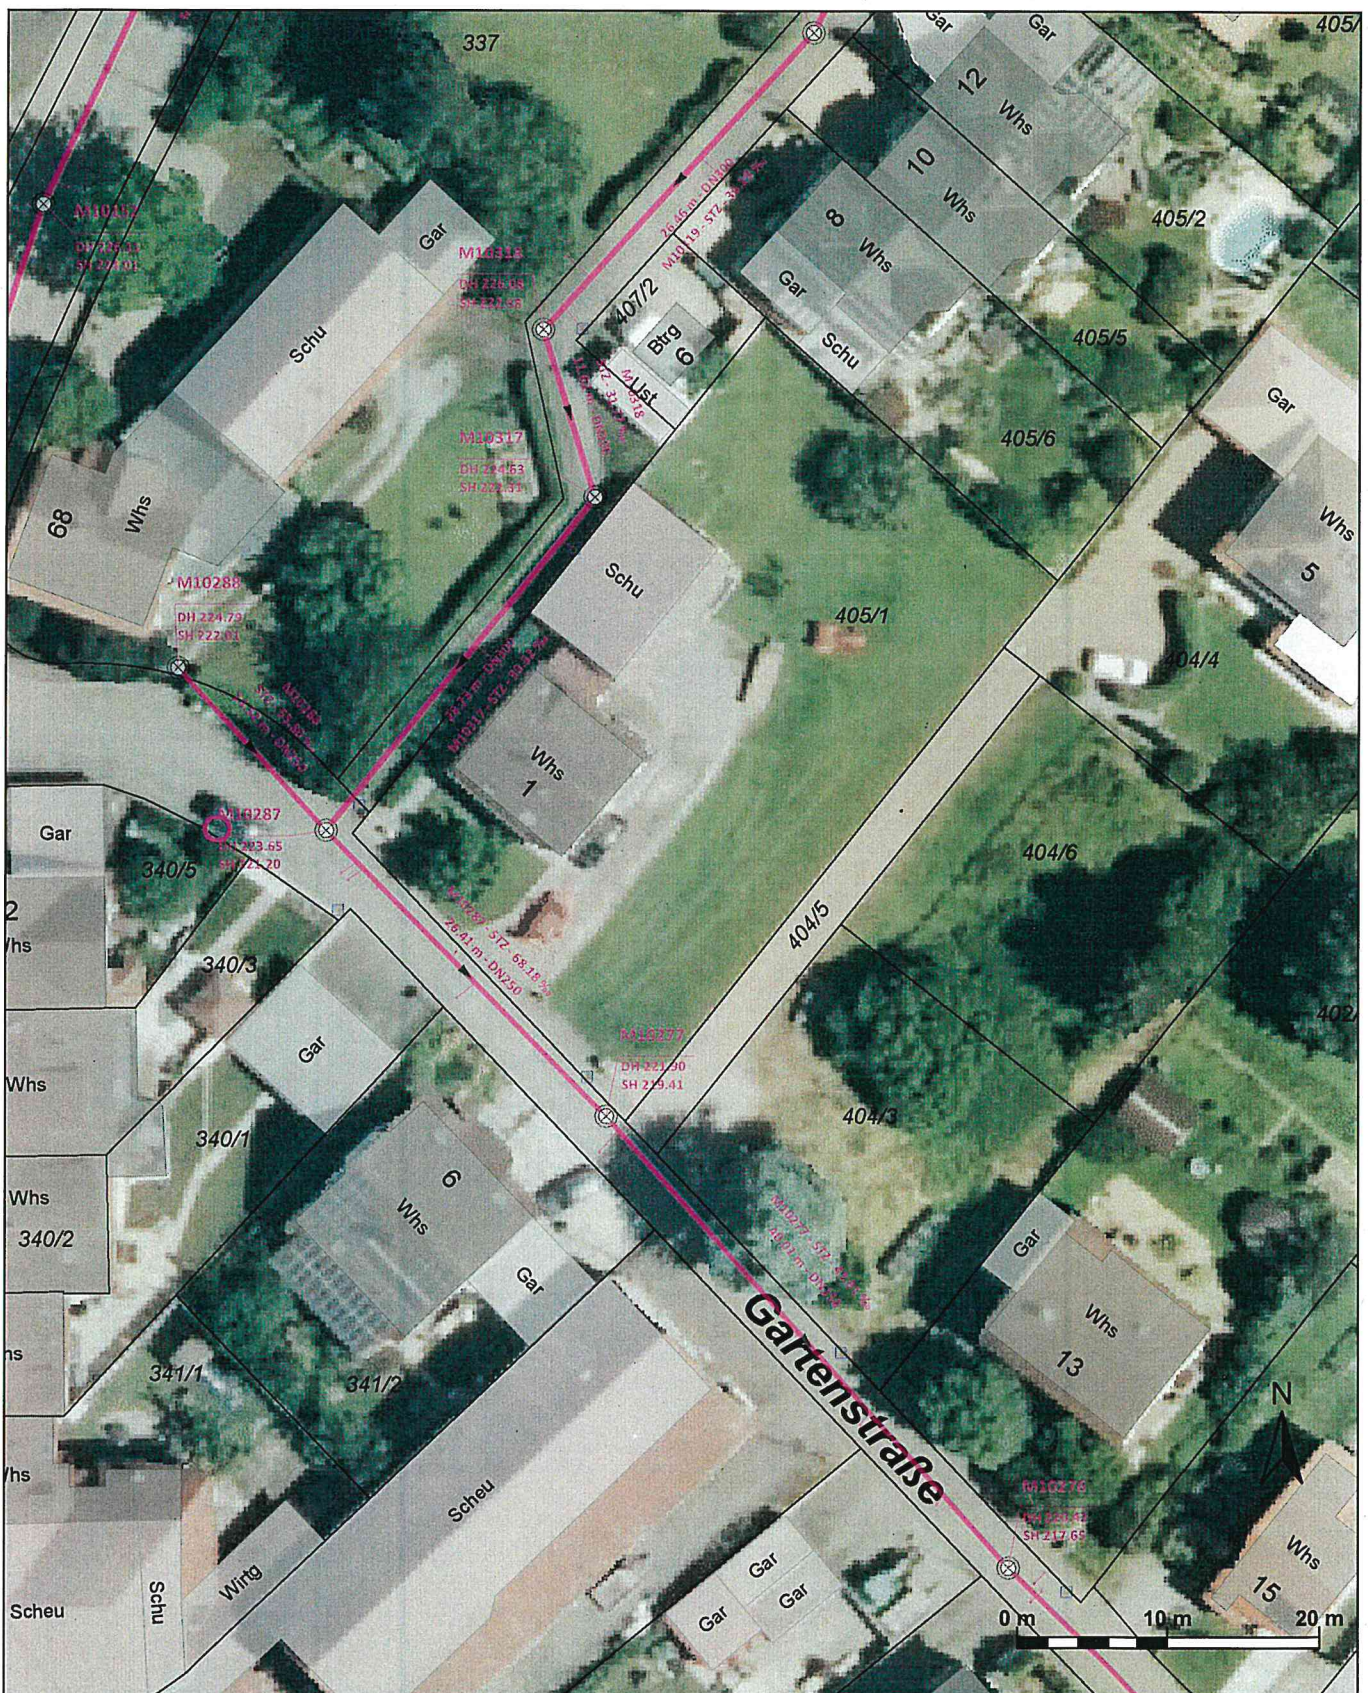

Auszug aus dem Kanalbestandsplan

Sämtliche Planeinträge und Maßangaben sind vor Ort vom Bauleiter verantwortlich zu prüfen.




Maßstab 1 : 500
Bearbeiter/in: Rainer Schellinger
Datum: 18.08.2026


EIGENBETRIEB STADTENTWÄSSERUNG
 Keiterplatz 7 - 75417 Mühlacker - stadtentwaesserung@stadt-muehlacker.de

M10287, Gartenstraße (Sanierungshaltung Nr. 3)

M10287

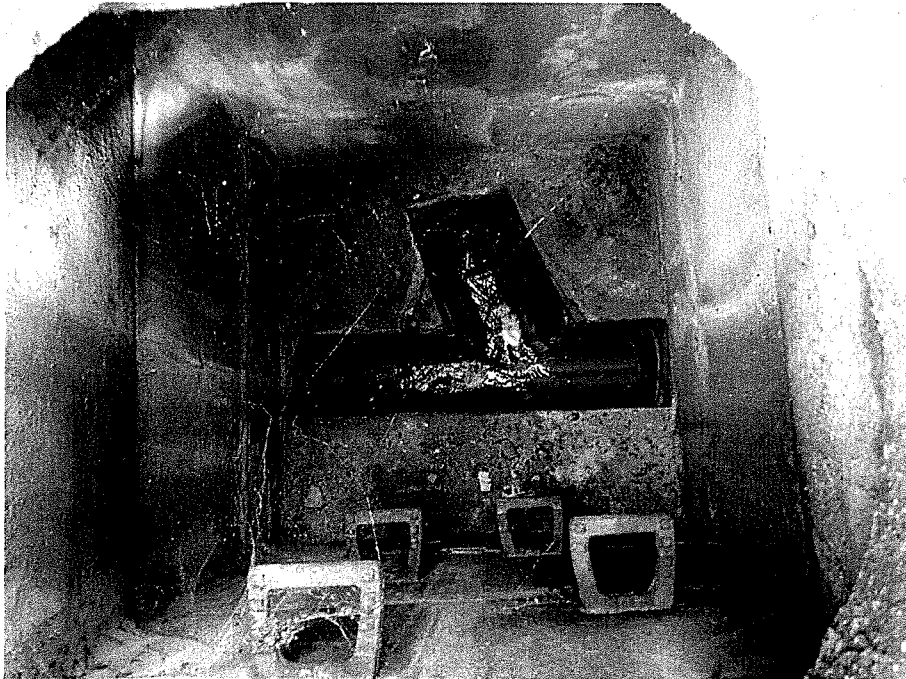

M10277

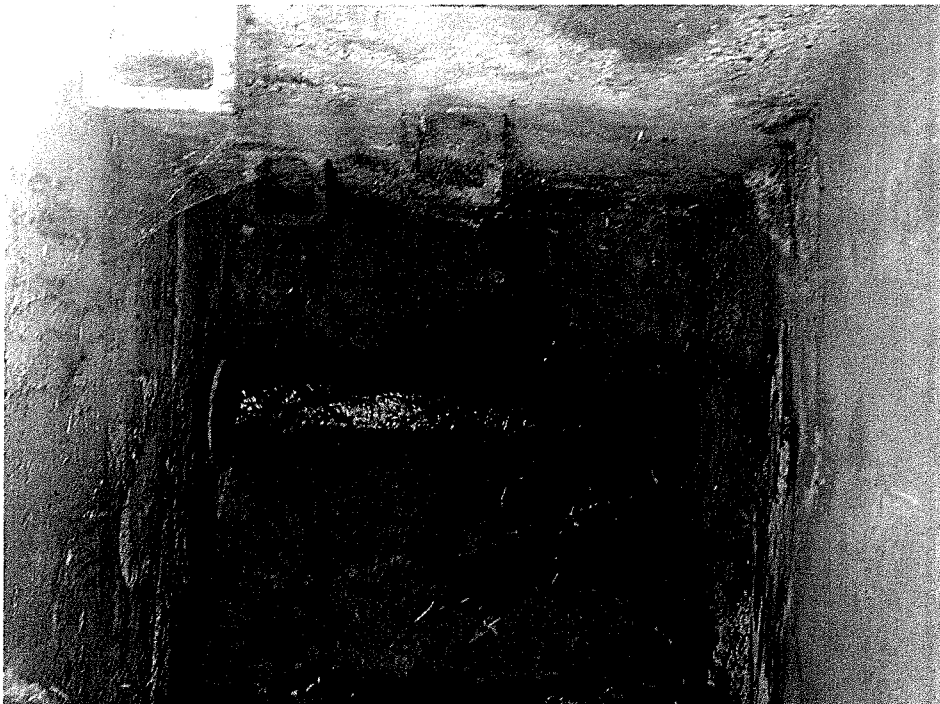

Haltungsgrafik

Haltung M10287
Oberer Schacht M10287
Unterer Schacht M10277

Insp.datum 07.08.2024
Kanalart Mischwassersystem,
Freispiegelabfluss im
geschlossenen Profil

Stammdaten

Haltungslänge 26,41 m
Ortsteil Lomersheim
Straße Gartenstraße
Material Steinzeug
Profilart Kreisprofil
Dimension [mm] 250 / 250

Inspektion

Insp.-Länge 25,60 m
Insp.-Richtung In Fließrichtung
Inspekteur Herr Beisel
Datenträger
Kommentar

5x 240
1x 2L/R0
+ fassen Vorab.

Darstellungsrichtung: In Untersuchungsrichtung

	Entf.	Kode	Foto	Video	Beschreibung
M10287	0,00	BCD.XP		00:00:00	Anfangsknoten, Rohranfang
	2,20	BCA.A.A	001	00:00:10	Pos: 2; Abzweig, offen, Höhe = 150mm, Steinzeug
		BAH.E		00:00:20	Pos: 2; Schadhafter Anschluss, verstopft, 100%
	2,80	BCA.A.A		00:00:30	Pos: 3; Abzweig, offen, Höhe = 150mm, Steinzeug
	3,20	BAJ.C		00:00:40	Pos: 7; Verschobene Verbindung, im Winkel, Winkel = 3°, an Verbindung
	4,40	BCA.E.A		00:00:50	Pos: 1; einfacher Anschluss, gemeißelt, offen, Höhe = 150mm, Steinzeug
		BAH.C	002	00:01:00	Pos: 1; Schadhafter Anschluss, teilweise ein Spalt am Anschlussumfang
		BBE.Z		00:01:10	Pos: 1; Andere Hindernisse, anderes Material, Querschnittsreduzierung = 1%, Dichtungsmaterial (Zement) des Anschlusses ist einragend.
	4,50	BAB.A.D		00:01:20	Pos: 12 - 2; Oberflächenriss (Haarriss), gewunden oder spiralförmig, an Verbindung
	5,80	BAB.A.C		00:01:30	Anfang (1): Pos: 11 - 5; Oberflächenriss (Haarriss), komplex, an Verbindung
	6,20	BAJ.C		00:01:40	Pos: 2; Verschobene Verbindung, im Winkel, Winkel = 3°, an Verbindung
		BAB.A.C		00:01:50	Ende(1): Pos: 11 - 5; Oberflächenriss (Haarriss), komplex, an Verbindung
	8,90	BAB.B.A		00:02:00	Pos: 6; Riss, in Längsrichtung, Breite = 2mm, an Verbindung
		BAB.A.A		00:02:10	Pos: 12 - 1; Oberflächenriss (Haarriss), in Längsrichtung
	9,00	BAB.B.D		00:02:20	Pos: 3 - 5; Riss, gewunden oder spiralförmig, Breite = 1mm, an Verbindung
	9,20	BAJ.B	003	00:02:30	Pos: 5; Verschobene Verbindung, radial, Distanz = 25mm, an Verbindung
	10,70	BAJ.C		00:02:40	Pos: 11; Verschobene Verbindung, im Winkel, Winkel = 3°, an Verbindung
	11,00	BCA.A.A		00:02:50	Pos: 10; Abzweig, offen, Höhe = 150mm, Steinzeug
	12,90	BAF.B.E		00:03:00	Pos: 5 - 7; Abplatzung, Ursache nicht eindeutig feststellbar, an Verbindung
	13,10	BAB.B.B		00:03:10	Pos: 6 - 1; Riss, am Rohrumfang, Breite = 1mm
		BAC.B	004	00:03:20	Pos: 12 - 1; Fehlen von Teilen, Länge = 68mm, Von aussen provisorisch verschlossen
	13,20	BCA.E.A		00:03:30	Pos: 2; einfacher Anschluss, gemeißelt, offen, Höhe = 150mm, Steinzeug
		BAH.C	005	00:03:40	Pos: 2; Schadhafter Anschluss, teilweise ein Spalt am Anschlussumfang
		BAG		00:03:50	Pos: 2; Einragender Anschluss, einr. Länge = 3%
	13,30	BAB.A.A		00:04:00	Pos: 2; Oberflächenriss (Haarriss), in Längsrichtung
M10277					

Haltungsgrafik

Haltung	M10287	Insp.datum	07.08.2024
Oberer Schacht	M10287	Kanalart	Mischwassersystem, Freispiegelabfluss im geschlossenen Profil
Unterer Schacht	M10277		

15,80	BAJ.C	00:04:10	Pos: 12; Verschobene Verbindung, im Winkel, Winkel = 3°, an Verbindung
17,10	BAB.A.A	00:04:20	Pos: 11 - 12; Oberflächenriss (Haarriss), in Längsrichtung, an Verbindung
17,30	BAC.A 006	00:04:30	Pos: 4 - 8; Bruch, Länge = 89mm, an Verbindung
17,40	BAJ.C 007	00:04:40	Pos: 6; Verschobene Verbindung, im Winkel, Winkel = 4°, an Verbindung
17,90	BAB.A.A	00:04:50	Anfang (2): Pos: 11 - 12; Oberflächenriss (Haarriss), in Längsrichtung, an Verbindung
18,30	BAB.B.A	00:05:00	Anfang (3): Pos: 6 - 7; Riss, in Längsrichtung, Breite = 1mm, an Verbindung
18,90	BAB.B.A	00:05:10	Ende(3): Pos: 6 - 7; Riss, in Längsrichtung, Breite = 1mm, an Verbindung
	BAJ.B 008	00:05:20	Pos: 7; Verschobene Verbindung, radial, Distanz = 30mm, an Verbindung
	BAB.A.A	00:05:30	Ende(2): Pos: 11 - 12; Oberflächenriss (Haarriss), in Längsrichtung, an Verbindung
20,90	BAB.B.C	00:05:40	Anfang (4): Pos: 12 - 2; Riss, komplex, Breite = 1mm
21,30	BAB.B.A	00:05:50	Anfang (5): Pos: 6 - 7; Riss, in Längsrichtung, Breite = 2mm
21,70	BAB.B.A	00:06:00	Ende(5): Pos: 6 - 7; Riss, in Längsrichtung, Breite = 2mm
	BCB.Z.C	00:06:10	Anfang (6): Pos: 12 - 12; Punktuelle Reparatur, Reparatur mit part. Auskleidungs-/Mansch.technik
	BAB.B.C	00:06:20	Ende(4): Pos: 12 - 2; Riss, komplex, Breite = 1mm
23,60	BCB.Z.C	00:06:30	Ende(6): Pos: 12 - 12; Punktuelle Reparatur, Reparatur mit part. Auskleidungs-/Mansch.technik
23,70	BCA.A.A	00:06:40	Pos: 10; Abzweig, offen, Höhe = 150mm, Steinzeug, Leitungsinspektion empfohlen, Schäden in der Anschlussleitung sichtbar
24,00	BAJ.C	00:06:50	Pos: 3; Verschobene Verbindung, im Winkel, Winkel = 3°, an Verbindung
24,70	BAB.B.A	00:07:00	Anfang (7): Pos: 6 - 7; Riss, in Längsrichtung, Breite = 1mm
24,80	BAB.B.C	00:07:10	Pos: 11 - 4; Riss, komplex, Breite = 1mm
25,00	BAB.B.A	00:07:20	Ende(7): Pos: 6 - 7; Riss, in Längsrichtung, Breite = 1mm
	BCB.Z.C	00:07:30	Anfang (8): Pos: 12 - 12; Punktuelle Reparatur, Reparatur mit part. Auskleidungs-/Mansch.technik
25,60	BCB.Z.C	00:07:40	Ende(8): Pos: 12 - 12; Punktuelle Reparatur, Reparatur mit part. Auskleidungs-/Mansch.technik
	BCE.XP	00:07:50	Endknoten, Rohrende

Überfahrt

2 L 10"